



位置図

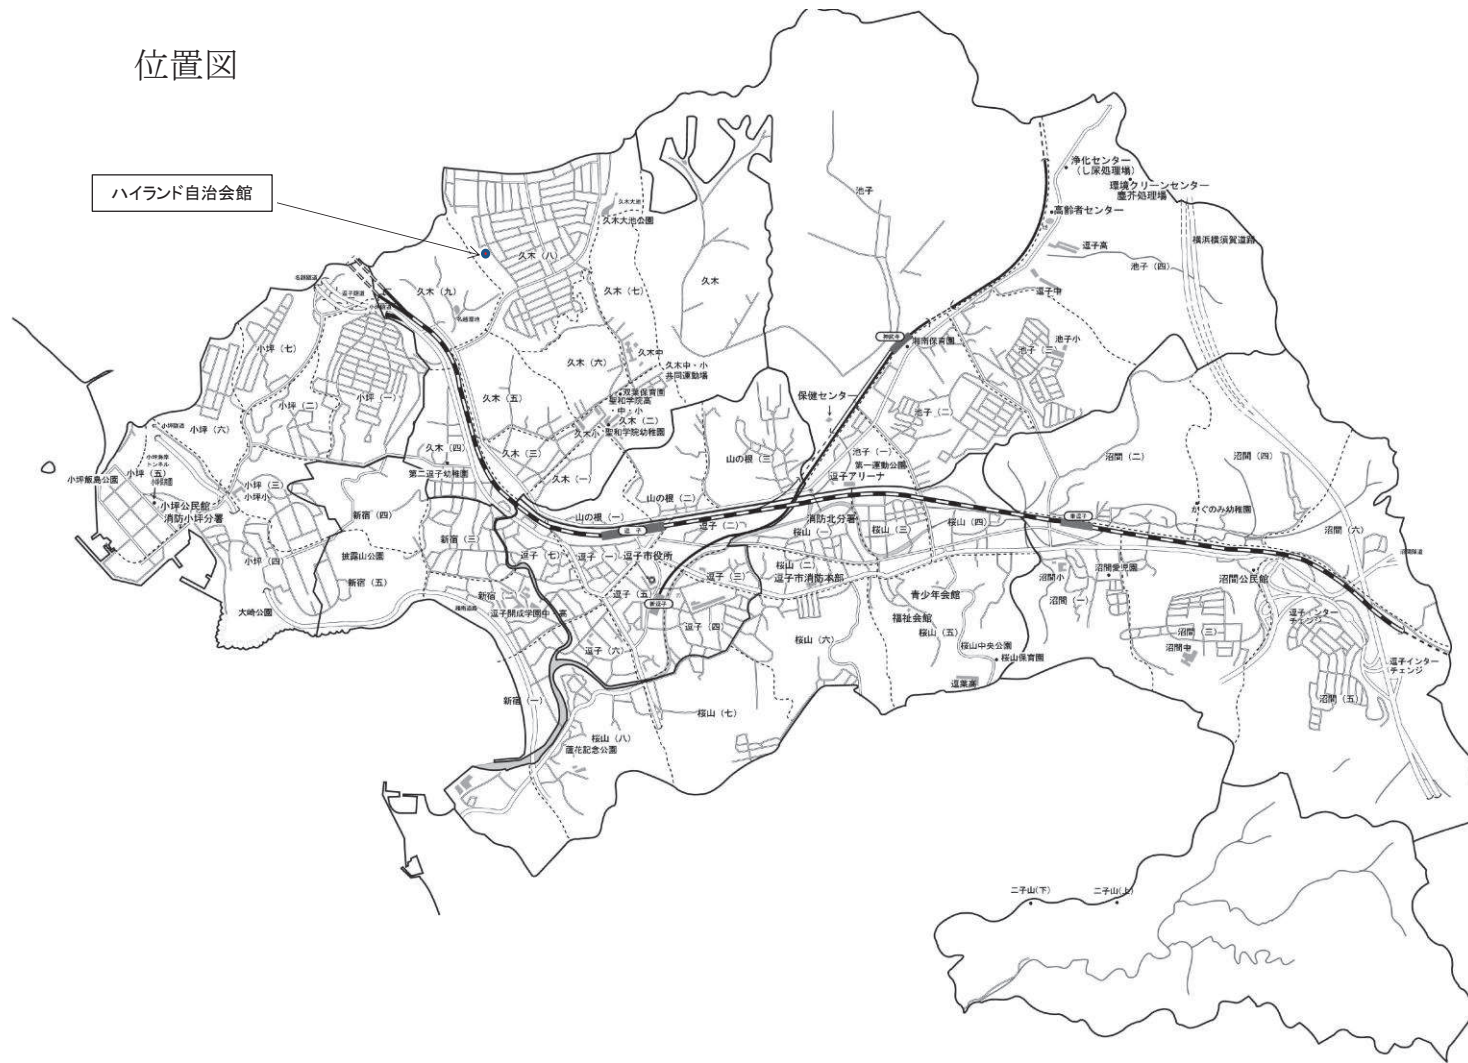

工事名	ハイランド自治会館外部改修工事		
工事場所	逗子市久木8丁目8番90号		
図面名	位置図		
縮尺	-	図面番号	-
逗子市 市民協働部 市民協働課			


敷地面積計算式

番号	座 込	高 さ	倍 面 積	面 積
1	33.80	2.99	101.0620	50.53100
2	33.80	2.14	72.3320	36.16600
3	45.94	5.96	273.8024	136.90120
4	31.75	2.26	71.7650	35.87750
5	33.80	10.88	365.5680	182.78400
6	29.89	2.46	73.5294	36.76470
7	45.94	3.66	168.1404	84.07020
8	28.22	2.61	73.6542	36.82710
9	25.37	0.45	11.4165	5.70825
10	32.93	12.72	418.8696	209.43480
11	26.81	2.70	72.3870	36.19350
12	25.72	2.88	73.5592	36.77960
13	24.94	3.47	86.5418	43.27090
14	27.51	1.58	42.9158	21.45780
合 計				952.7655
敷地面積				952.76 m ²

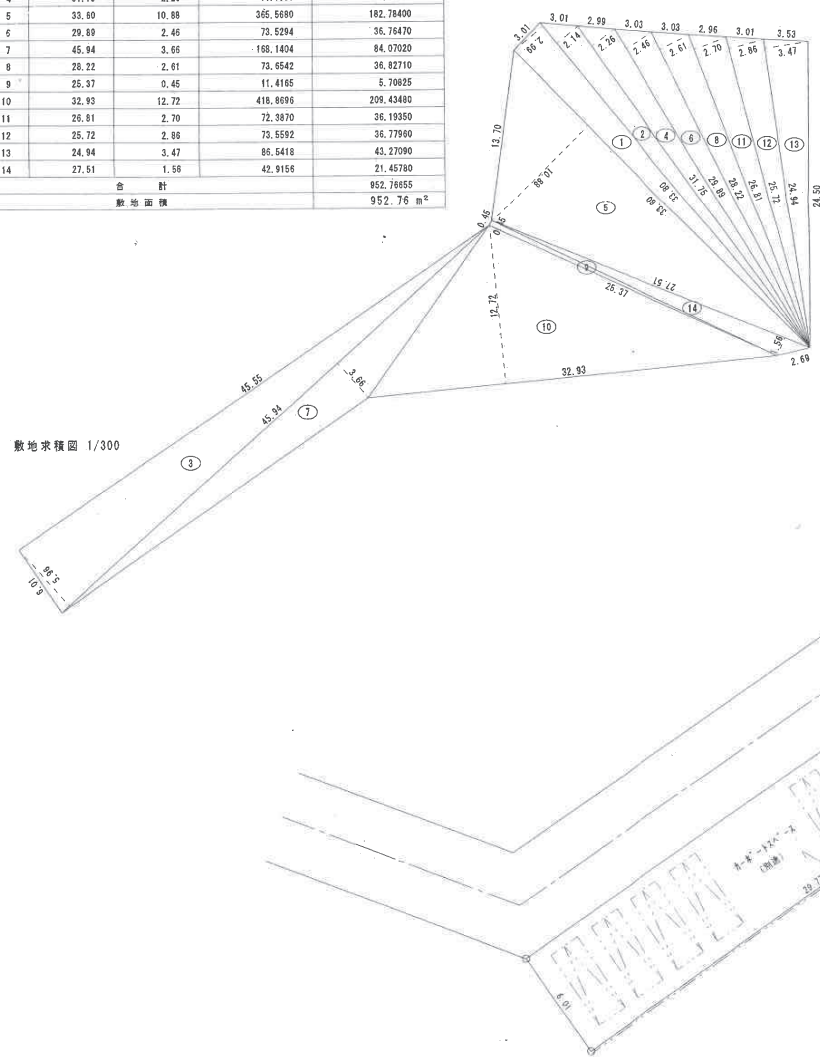

着工図

平成16年9月24日 発行

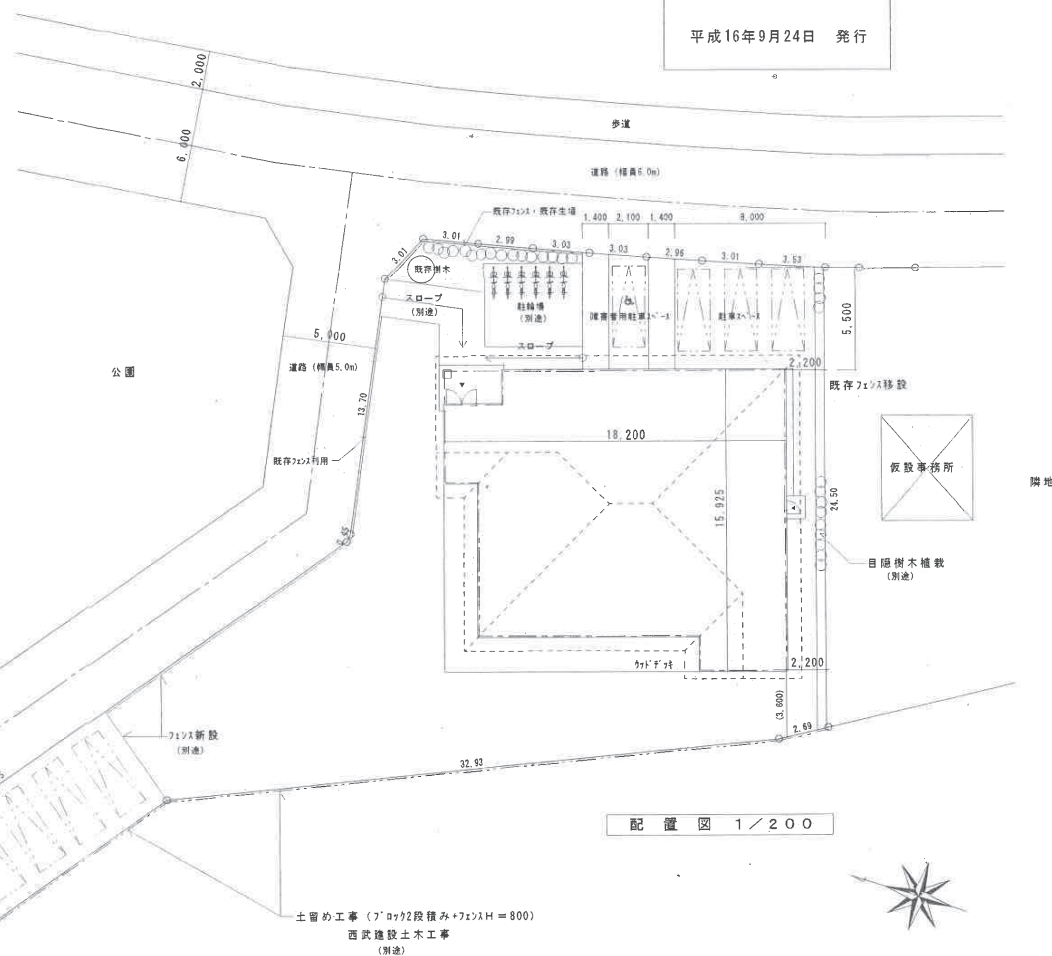

西武建設株式会社

一般建築士 埼玉県所沢市くすのき会1丁目11番地の2
登録番号第120108号 藤田 義高


棟図

設計

製図

訂正

図面名称

配置図 敷地求積表



縮尺

1/200

1/300

製図

日付

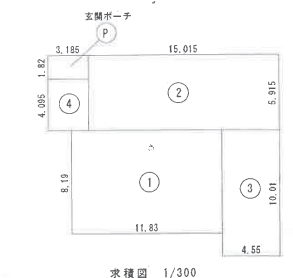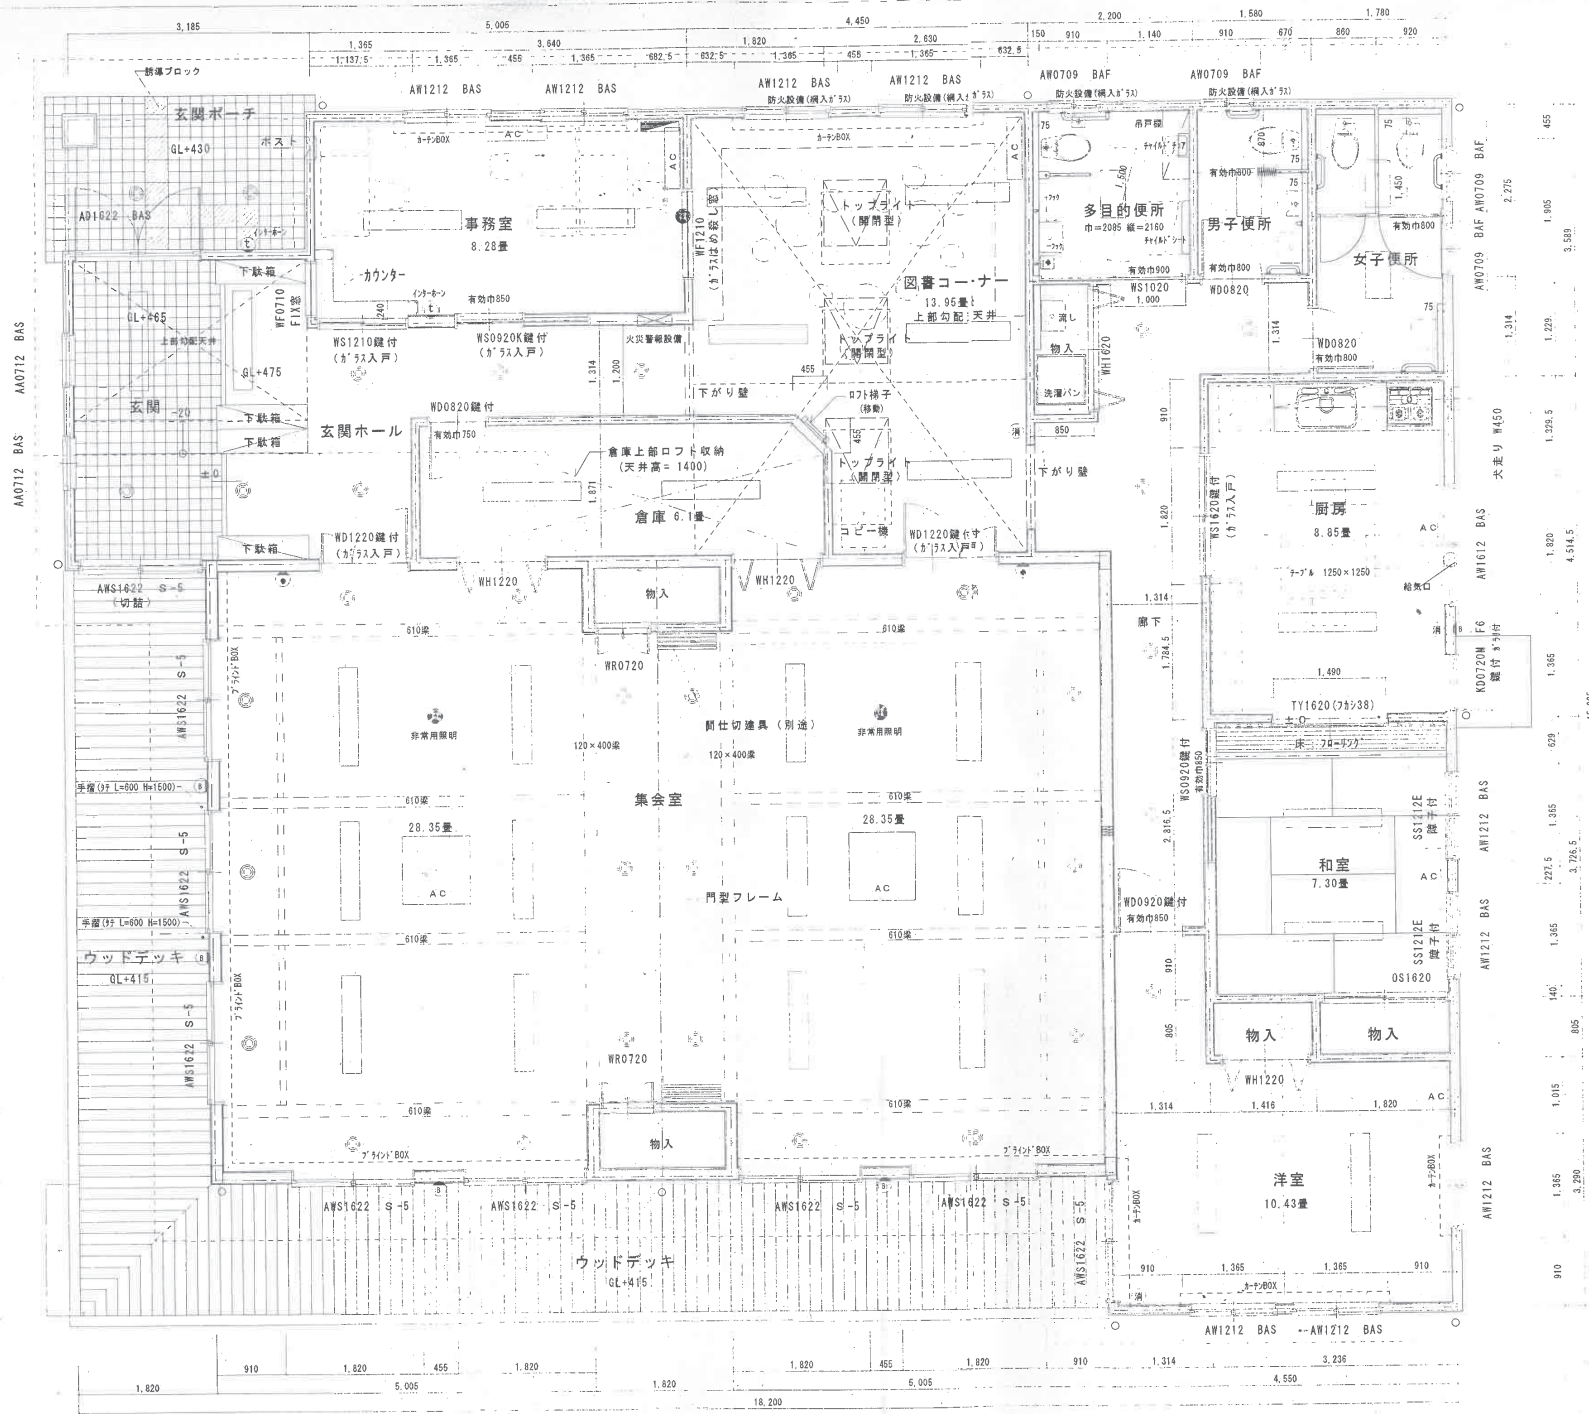

床面積

①	11.83	x	8.19	=	96.8877
②	15.015	x	5.915	=	88.8137
③	4.55	x	10.01	=	45.5455
④	3.185	x	4.095	=	13.0425
合計					244.2894

玄関ポーチ面積

⑤	3.185	x	1.82	=	5.7967
---	-------	---	------	---	--------


延床面積

244.28	㎡
(73.89 坪)	

建築面積

250.08	㎡
(75.64 坪)	

竣工図
平成17年10月14日 発行

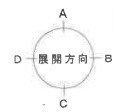

西武建設株式会社

工事名 逗子ハイランド自治会館新築工事
物件名

検 図

設計 中村
製図 中村
訂 正 中村


図面名称 平面図

縮尺 1 : 50

設計
監理
図面
備考

竣工図

平成17年10月14日 発行

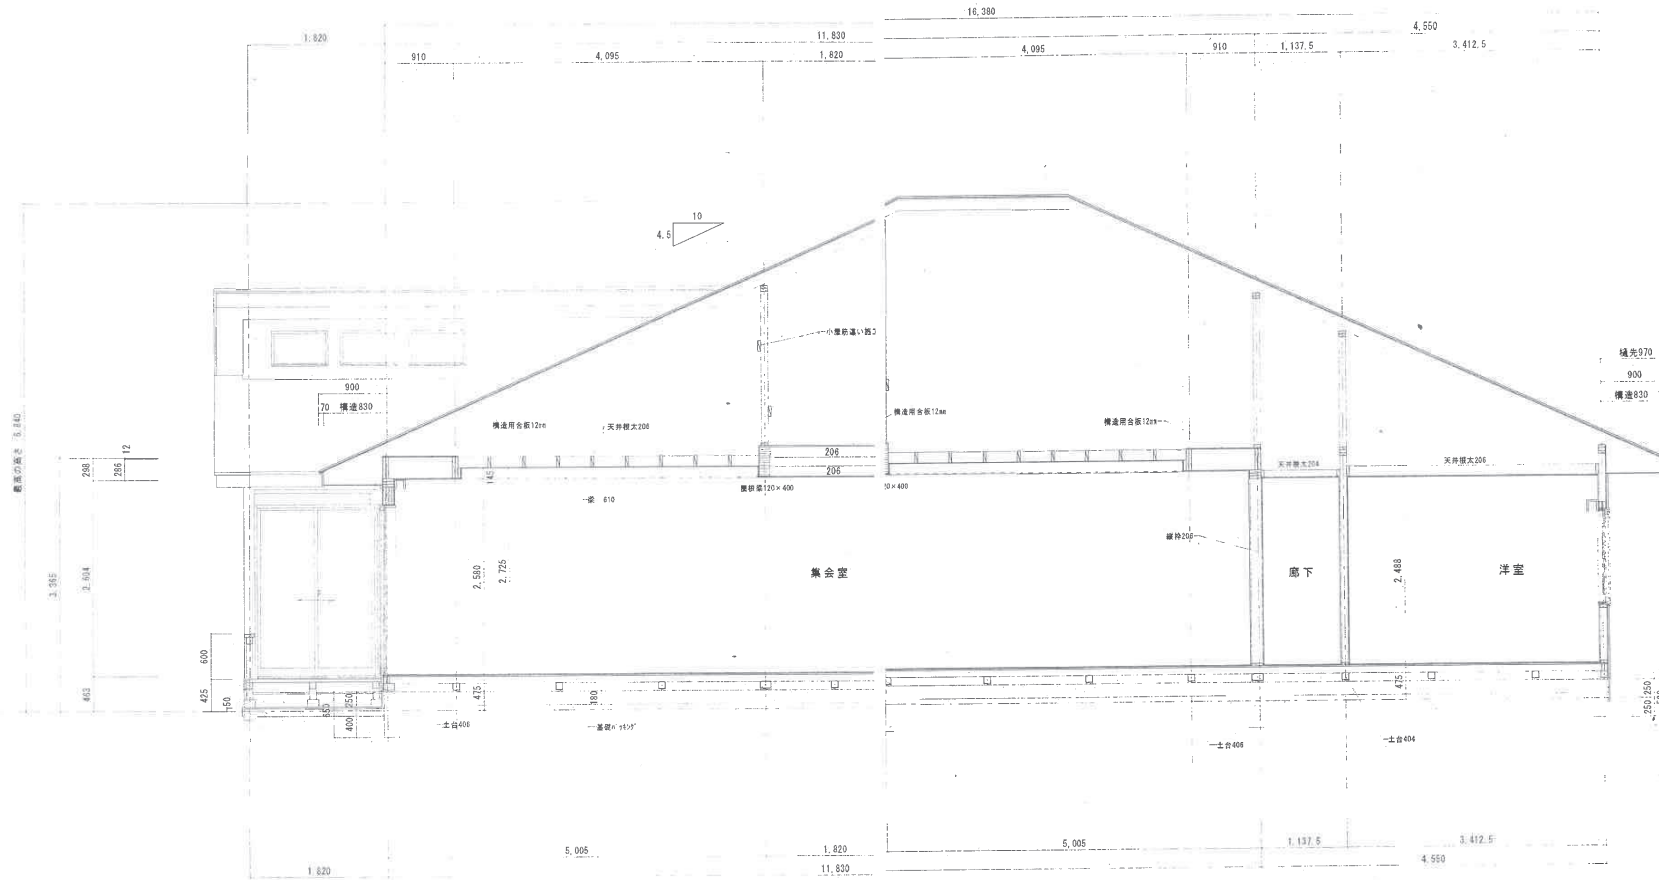

西武建設株式会社

一級建築士 埼玉県所沢市くすのき台1丁目11番地の2
登録番号第1,201,08号 森田 義高

工事名

選手ハイランド自治会館

物件名

中村

製図 訂正

図面名称

矩計図


縮尺

1:50


設計
番号
図面
番号
日付

竣工図


平成17年10月14日 発行

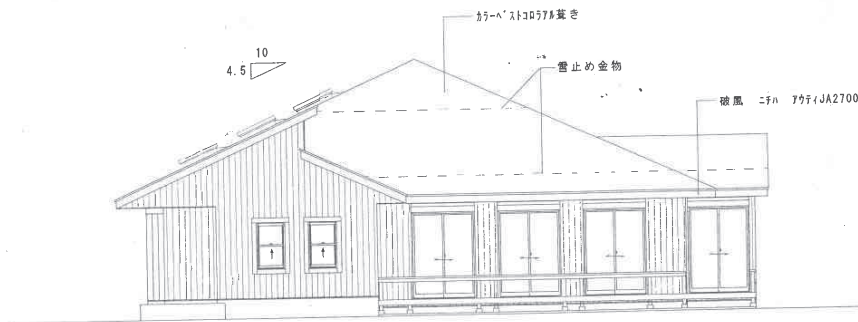


北側立面図

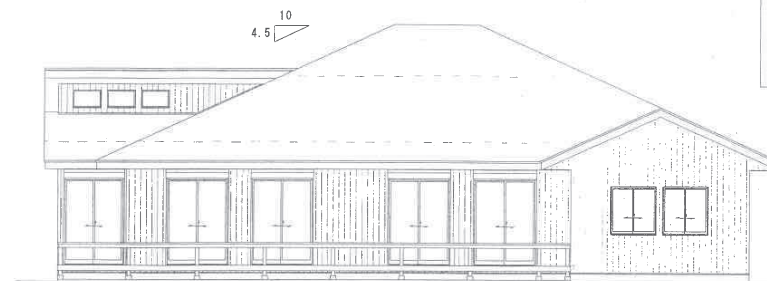


西側立面図

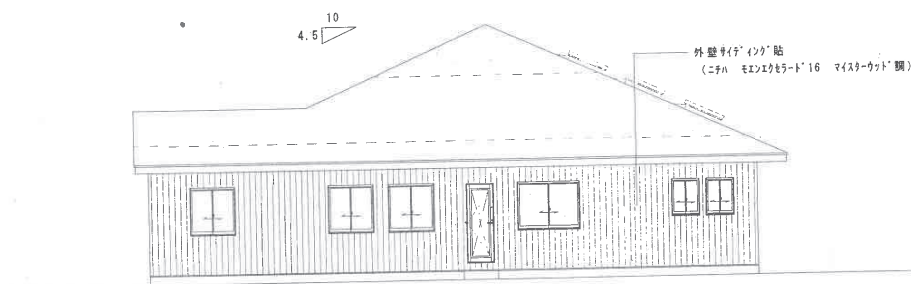


南側立面図

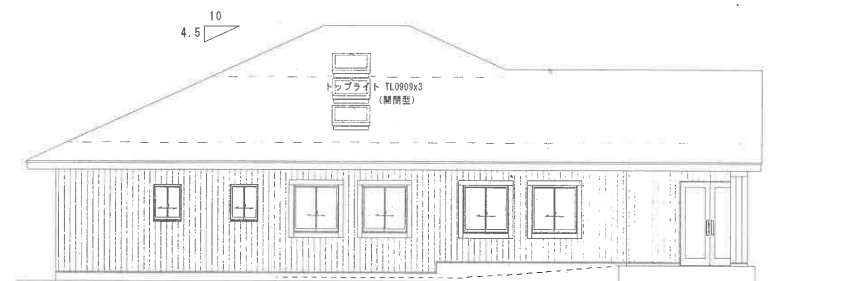

東側立面図

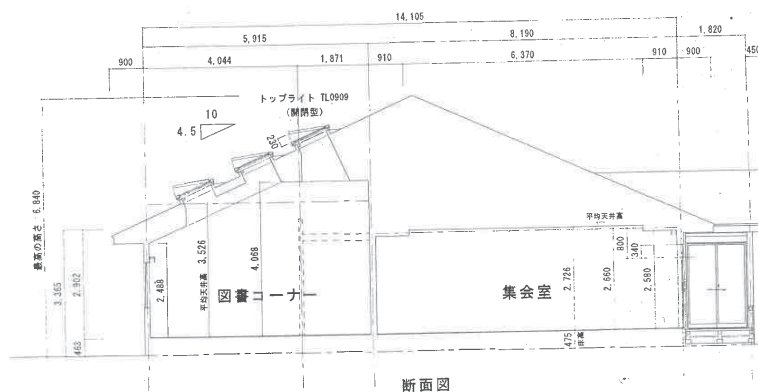

断面図

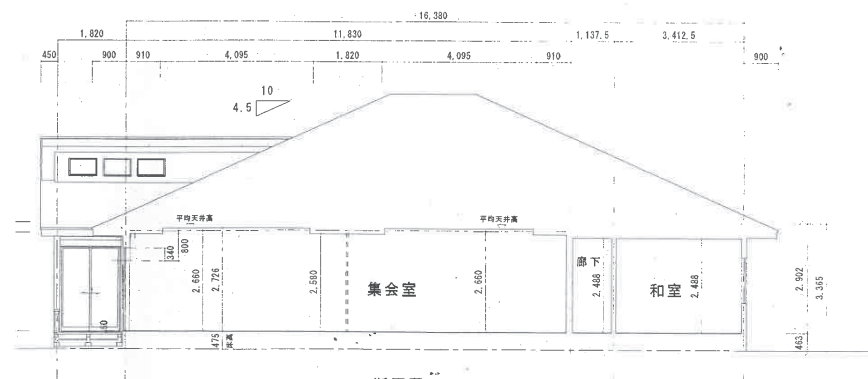

断面図

西武建設株式会社

物件名

換 図

製図 訂正
中村




図面名称

立面・断面図

縮尺

1:100

設計
監理
施工

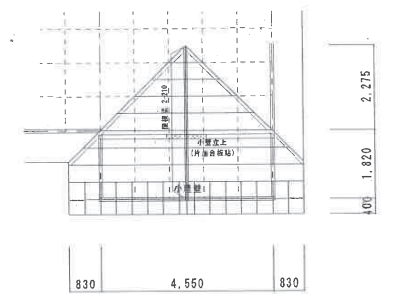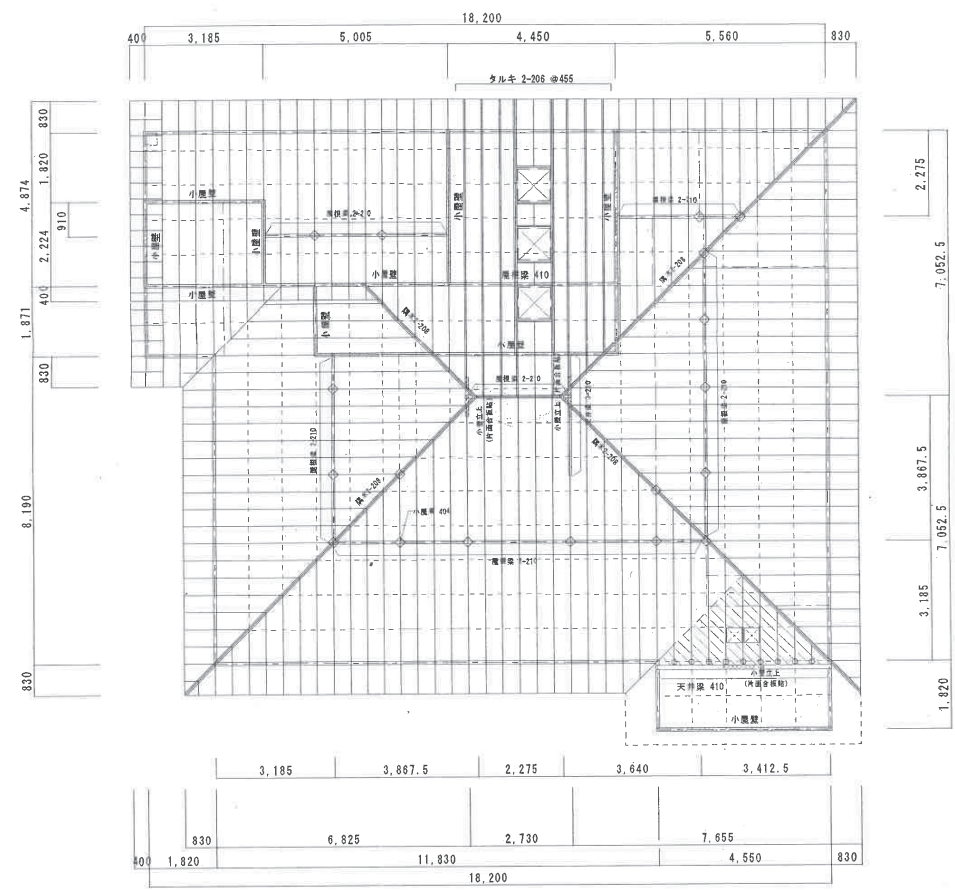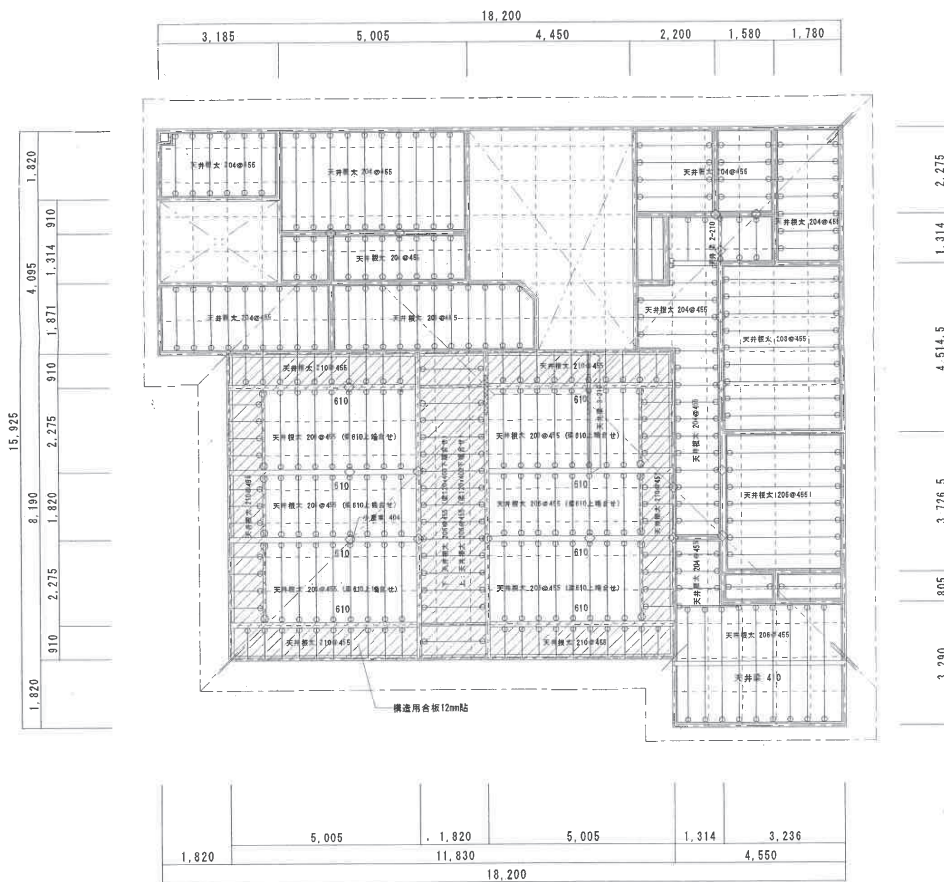

西武建設株式会社

物件名					

図面名称	伏図 2	縮尺	1:100
設計		図面	
校対		図面	

