




位置図

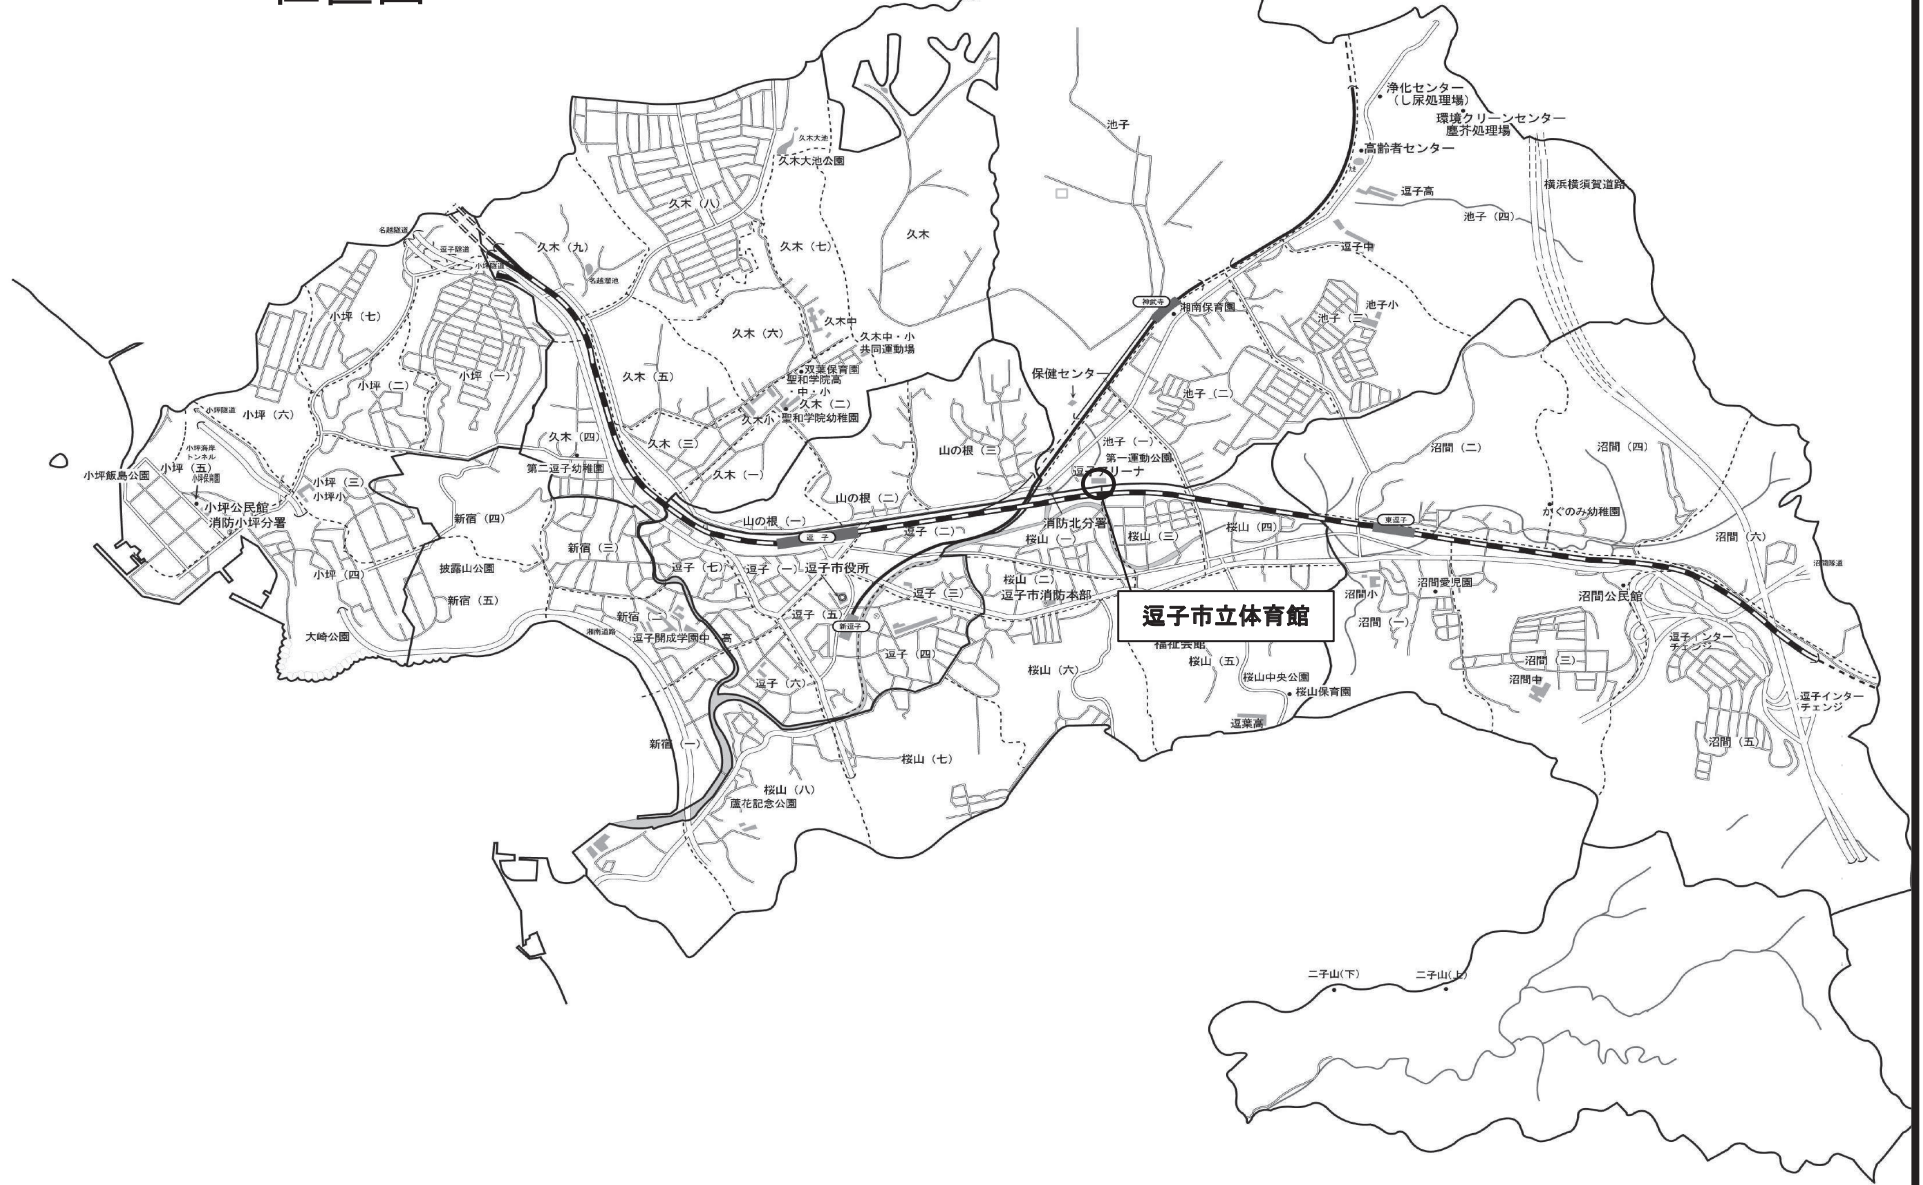

施工範囲：屋外

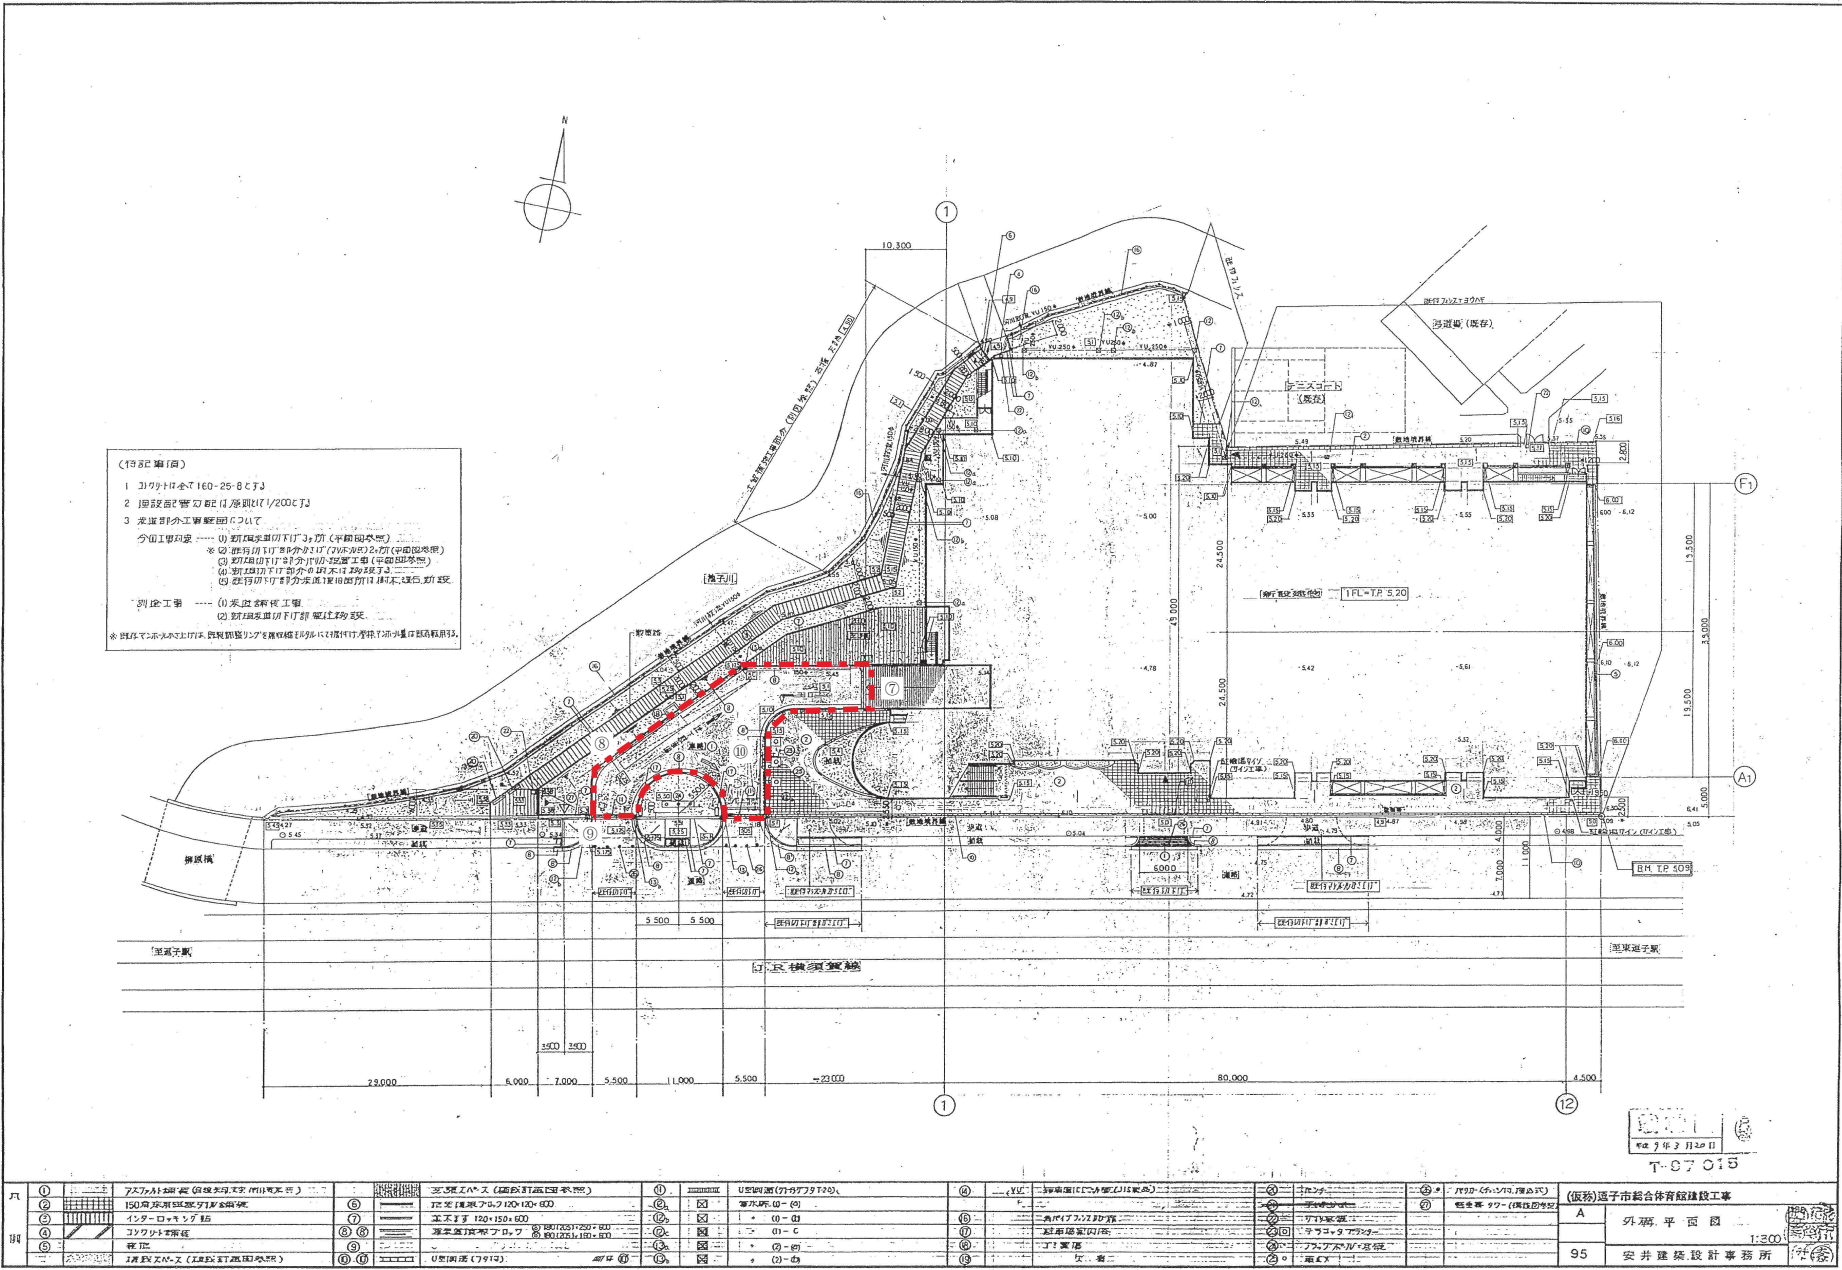



施工範囲：屋内

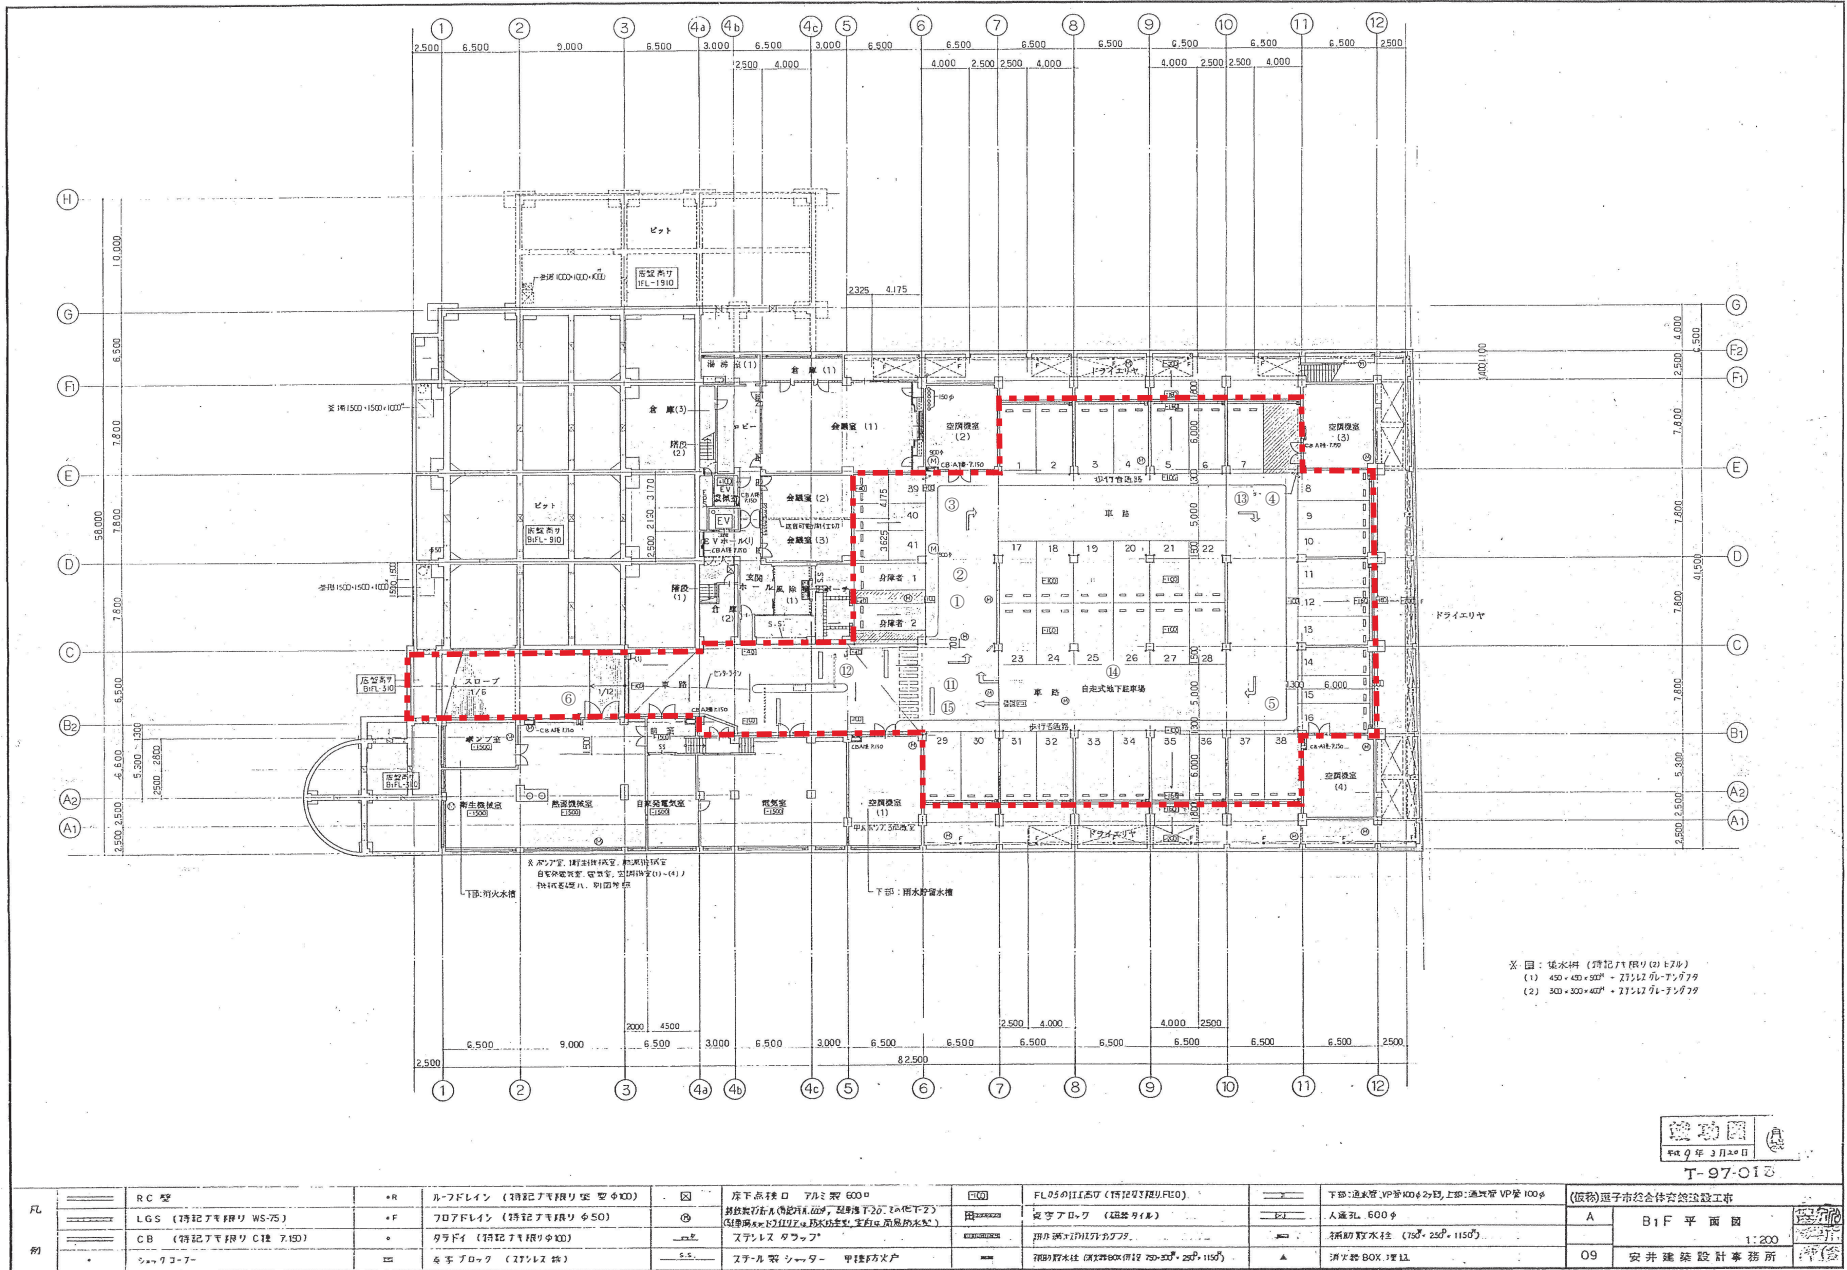


詳細図

竣工図面と駐車番号の付番が異なったり、竣工図面にはない徐行の文字が追加されている等するため、現地の記載を優先とします。

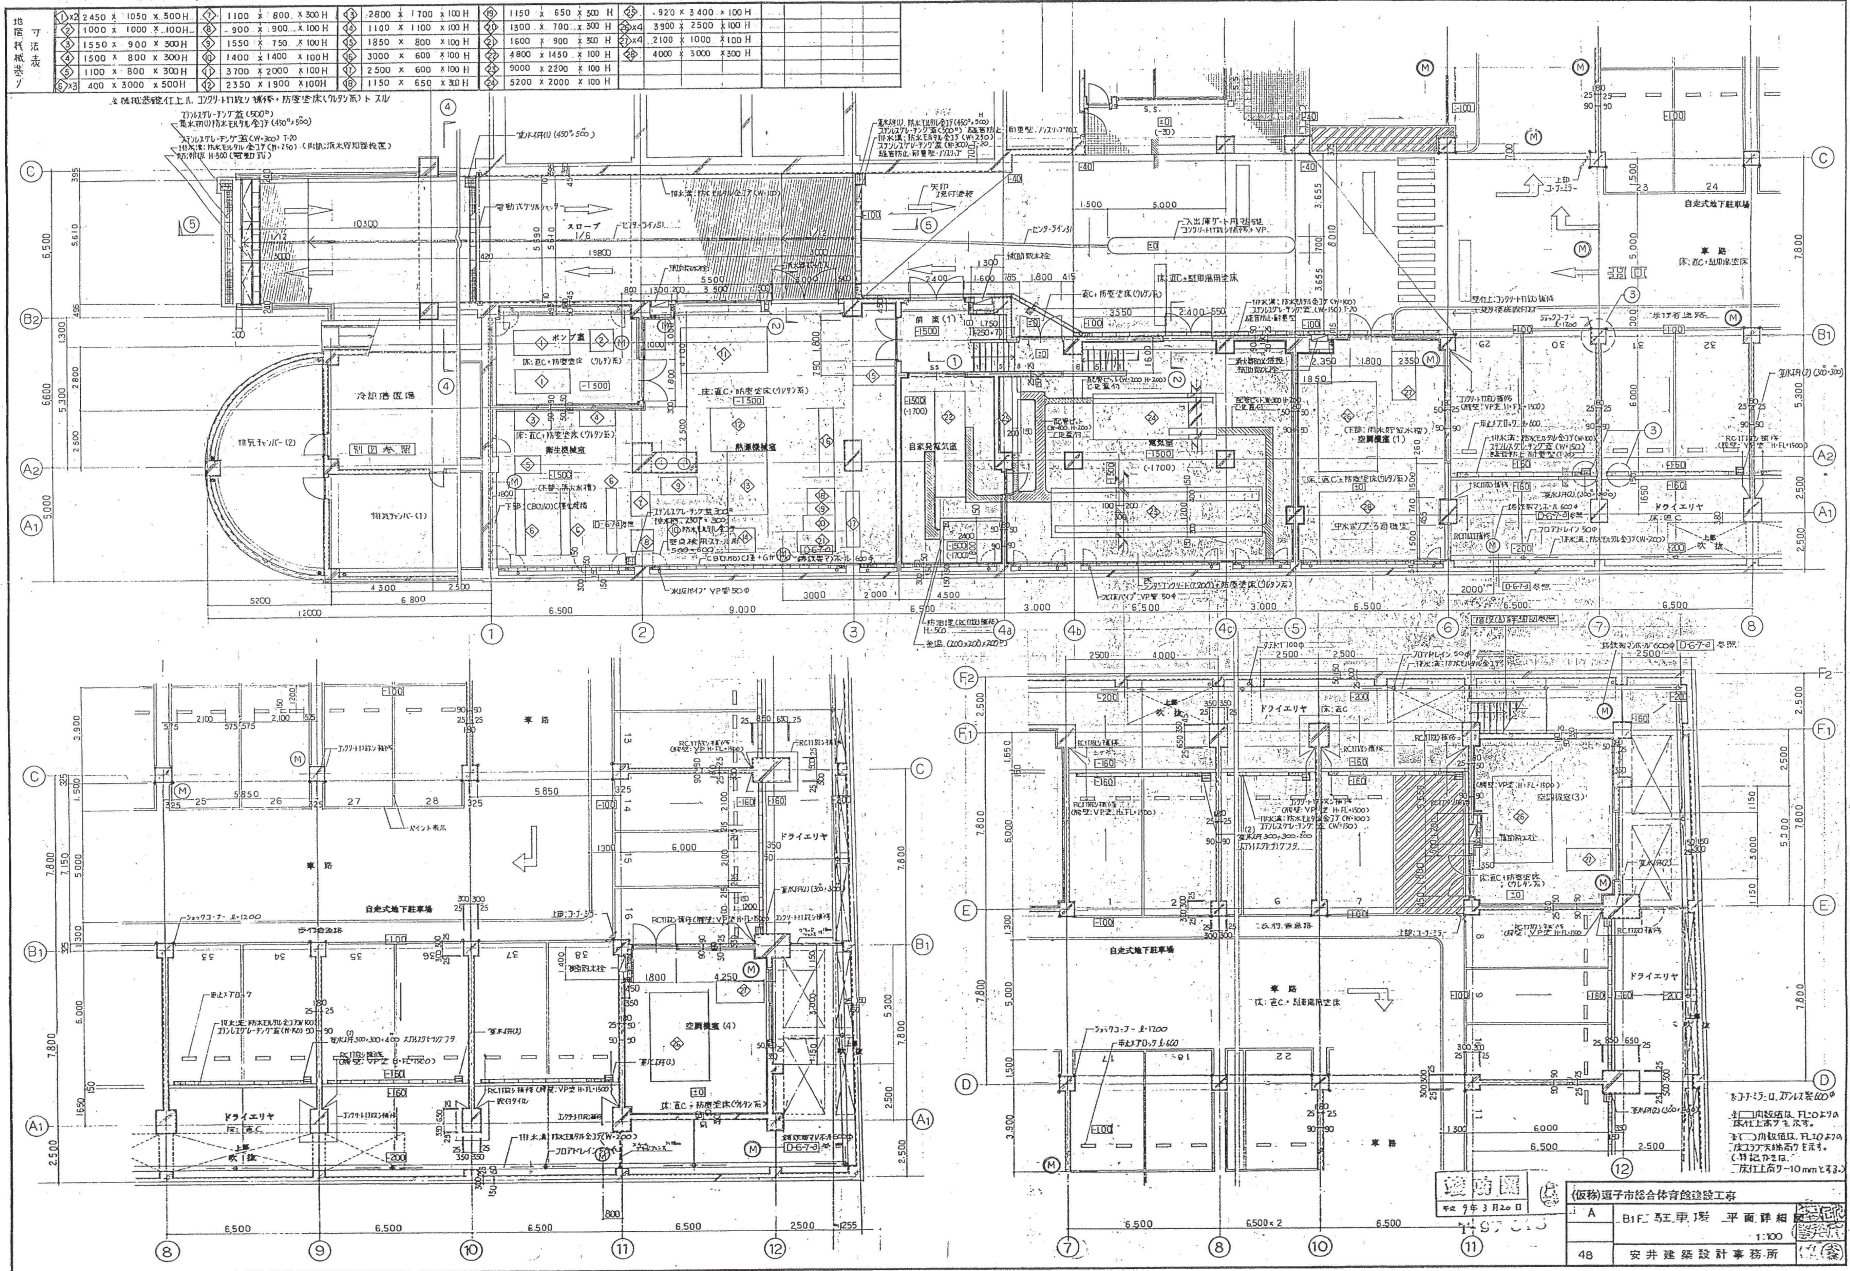

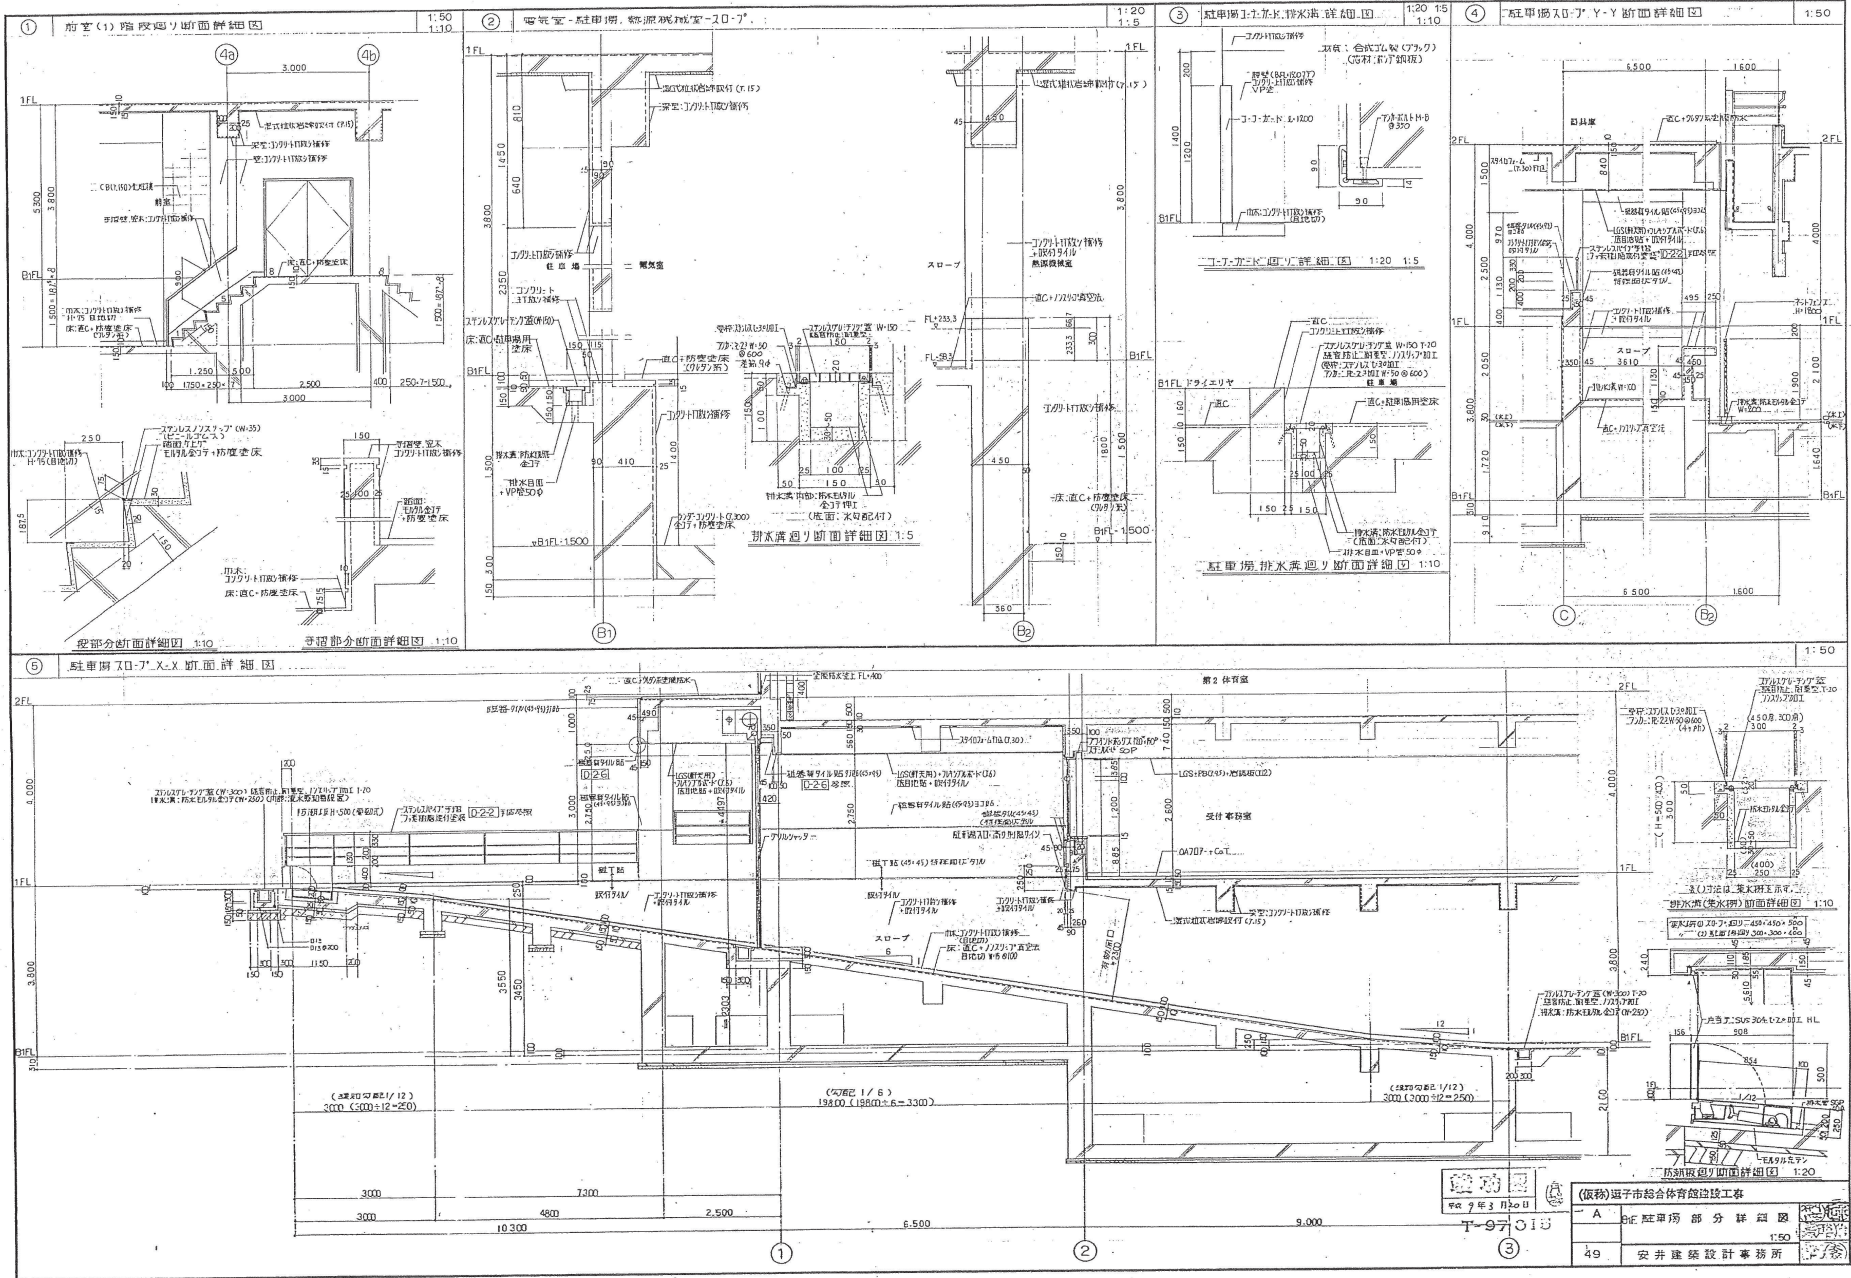

A	駐車場部分詳細図 1:50
49	安井建築設計事務所

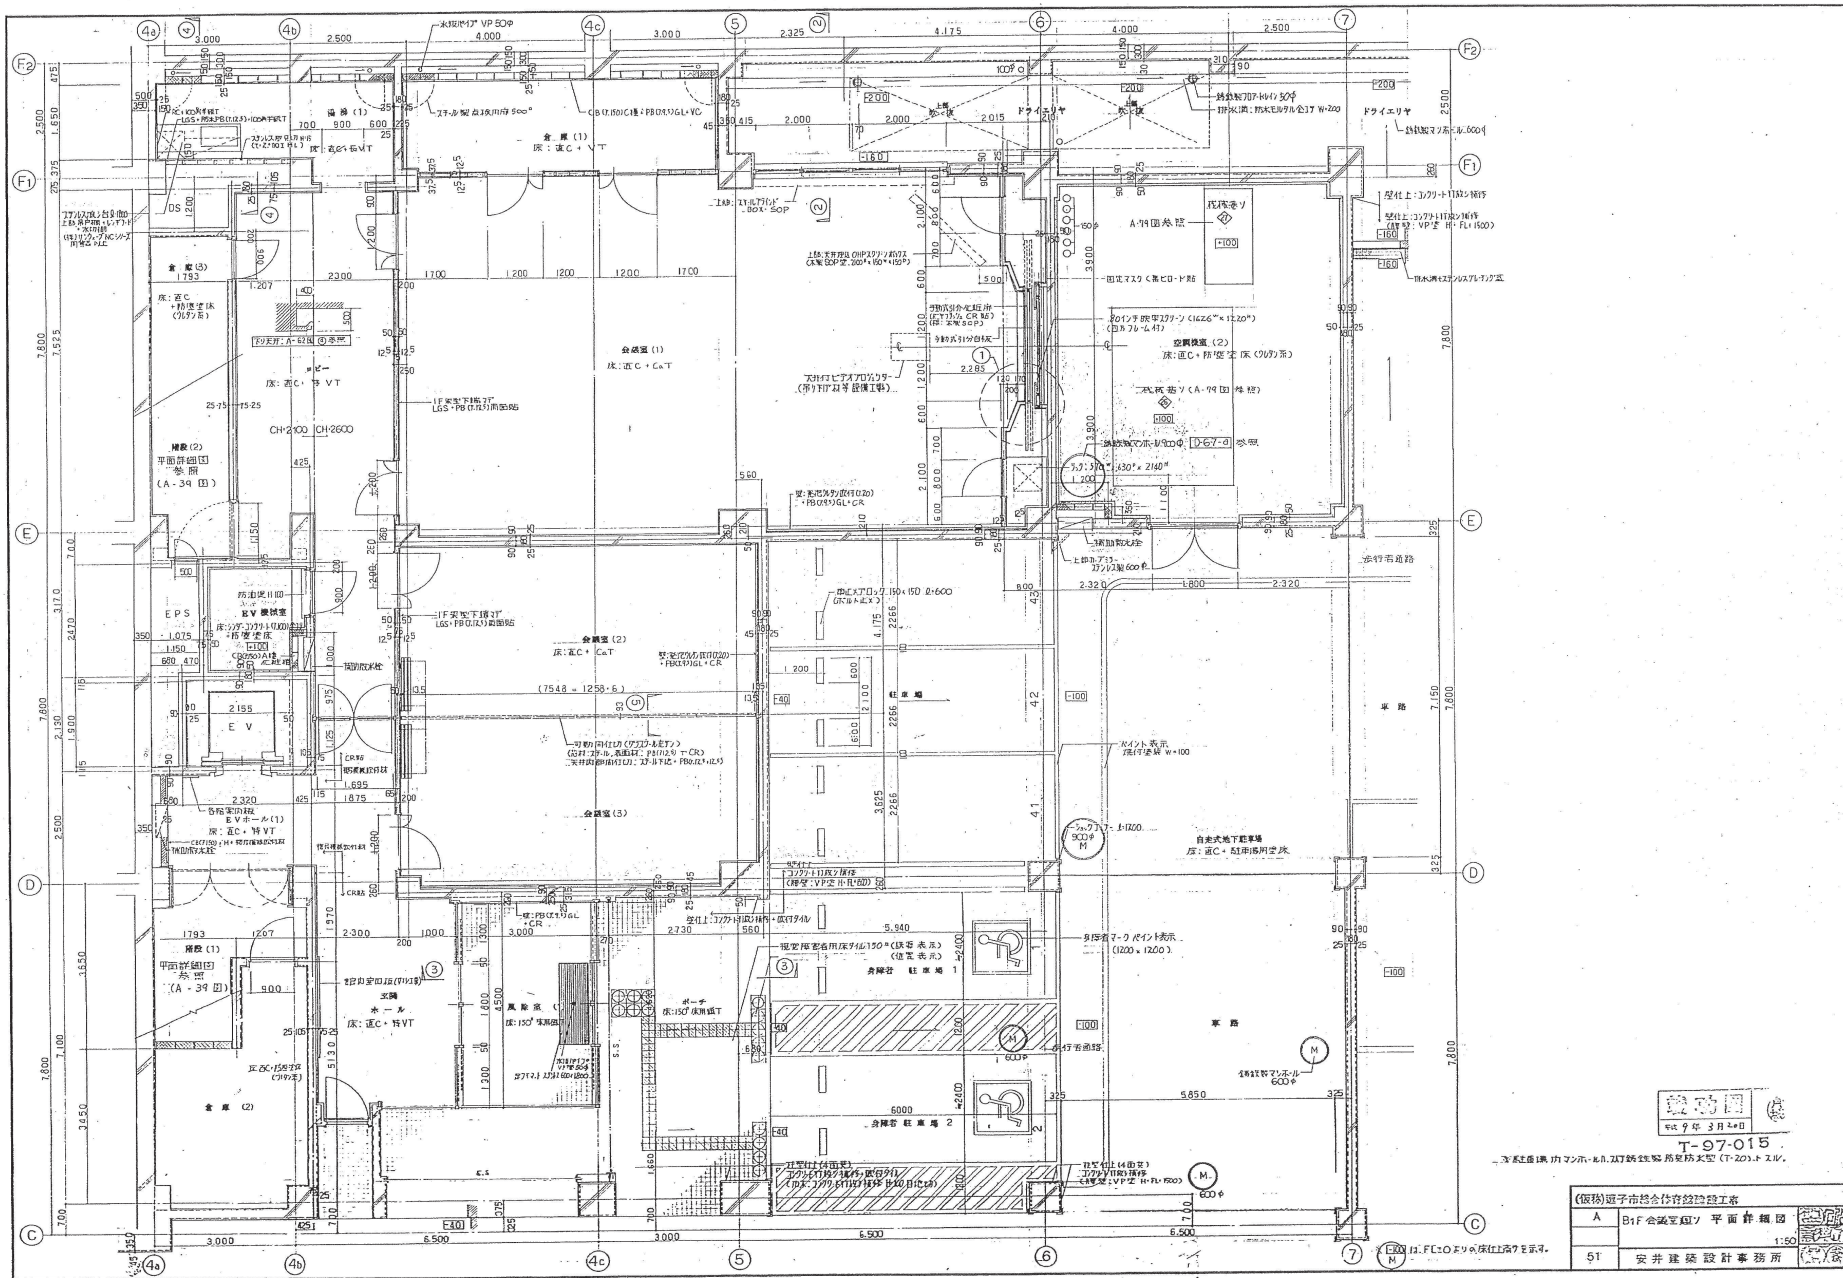

平成 9 年 3 月 20 日
T-97-015

A	B1F 会議室廻り平面詳細図
51	安井建築設計事務所


補足写真

各写真に付番した番号は、図面に記載した撮影場所を表した番号と一致しています。


区画ライン、歩道ライン、数字、矢印、色等は、すべて既設と同等のデザイン、幅とします。(厚さや処理については設計書に記載のとおり) また、竣工図面と駐車番号の付番が異なったり、竣工図面にはない徐行の文字が追加されている等するため、現地の記載を優先とします。

写真に対する補足は、特に分かりづらいと考えた箇所のみ記載しています。記載がないことについては、仕様書及び設計書を参照してください。


地下1階駐車場①

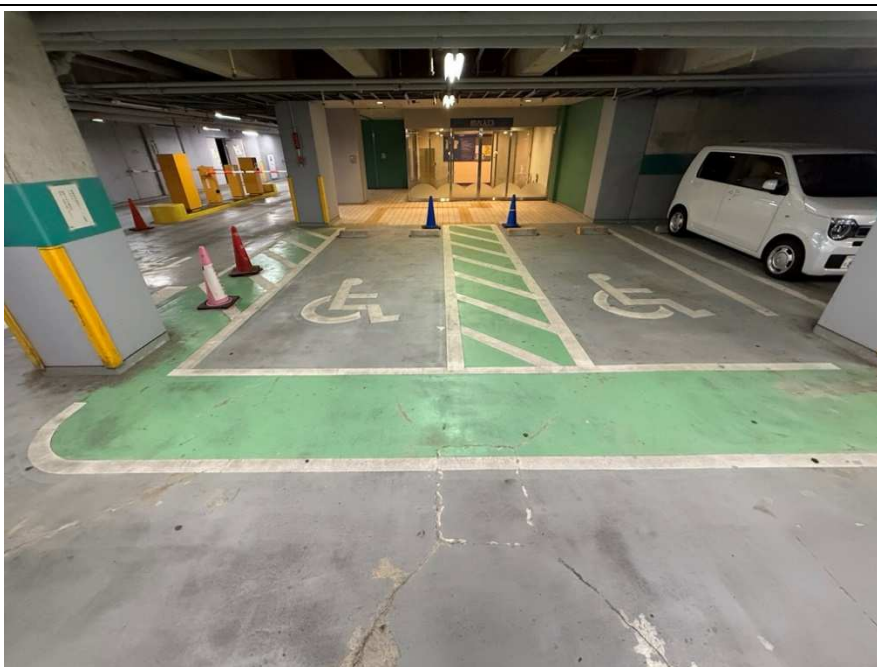


地下1階駐車場②

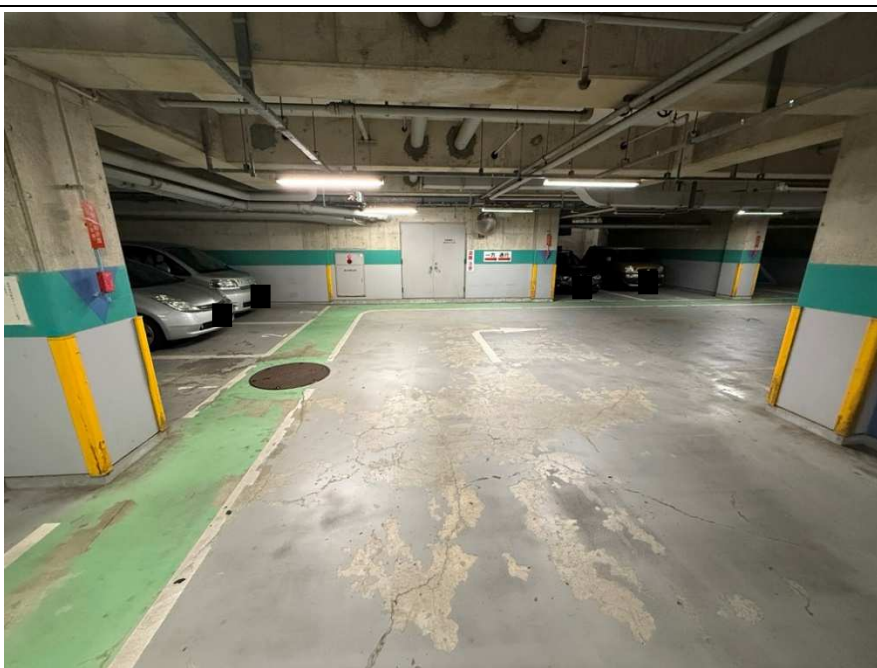


地下1階駐車場③

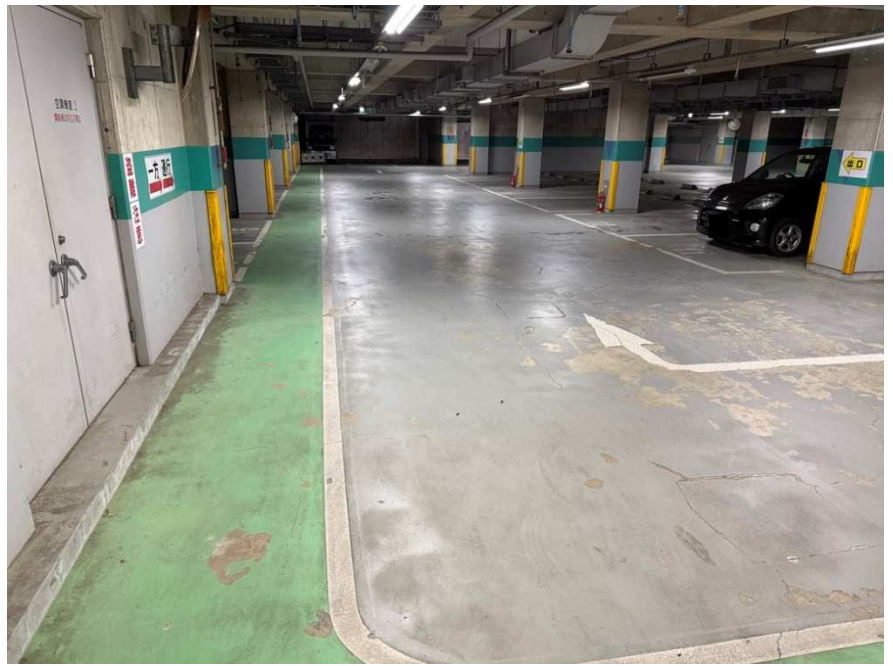

地下1階駐車場④

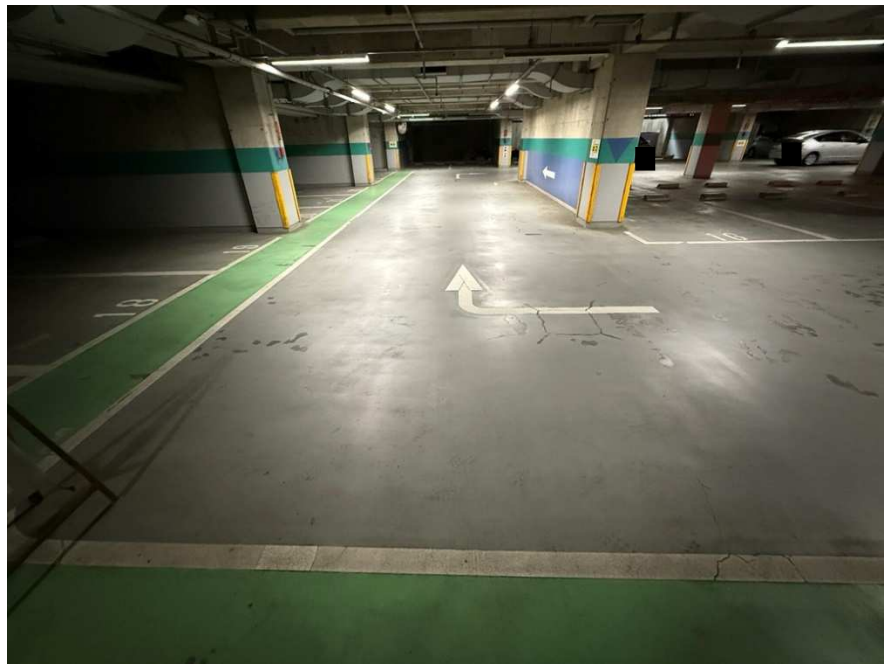

地下1階駐車場⑤

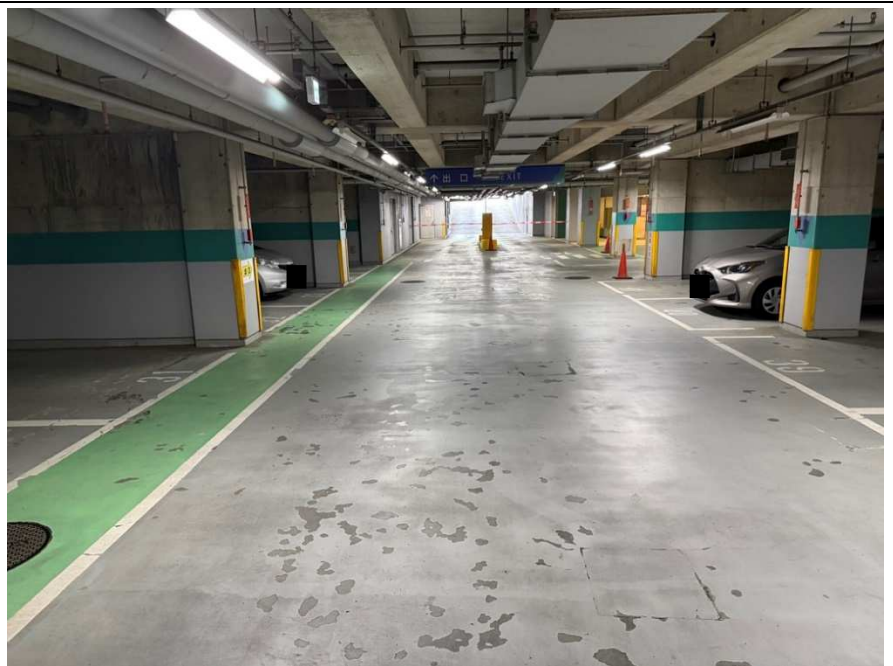


スロープ部分⑥




屋外部分⑦

- ア 矢印部分（白色）
- イ 出口文字部分、矢印部分（白色）
- ウ 駐車禁止文字部分、斜線等のライン（オレンジ色）

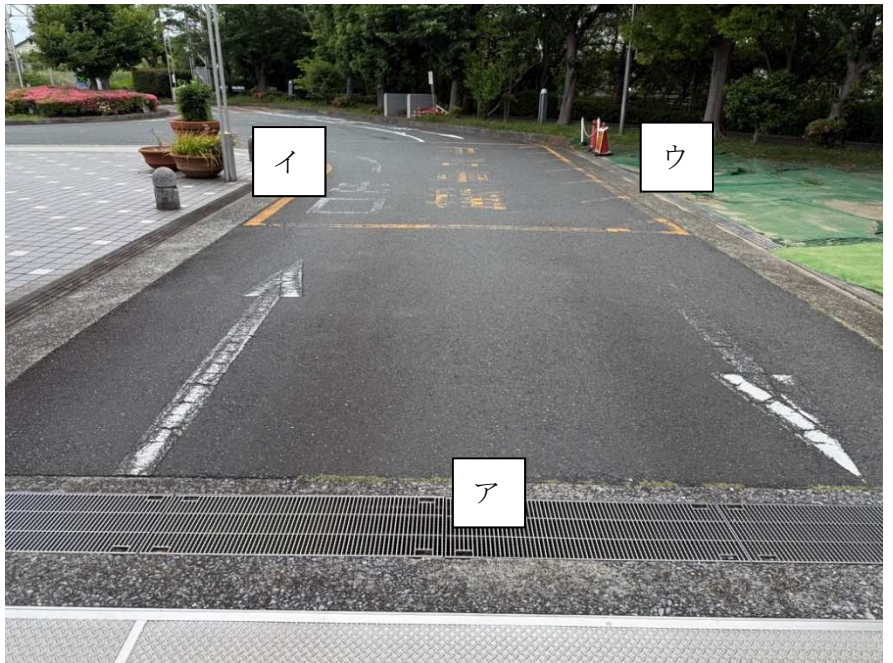

屋外部分⑧

- ア 地下駐車場文字部分、矢印部分（白色）
- イ 誘導ライン部分（概ね青色で囲った範囲）（白色）
- ウ 出口文字部分、矢印部分（白色）
- エ 地下駐車場文字部分、矢印部分（概ね赤色で囲った範囲）（黒色（削除が目的））

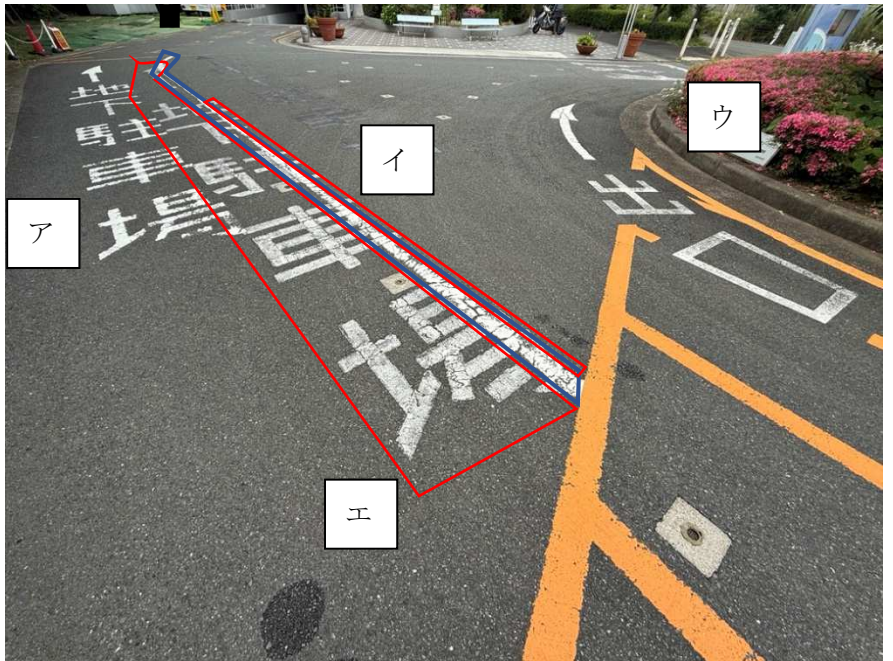


屋外部分⑨

ア 駐車禁止文字部分、斜線等の
ライン（オレンジ色）



屋外部分⑩

ア 止まれライン部分（白色）
イ 止まれ文字部分（白色）

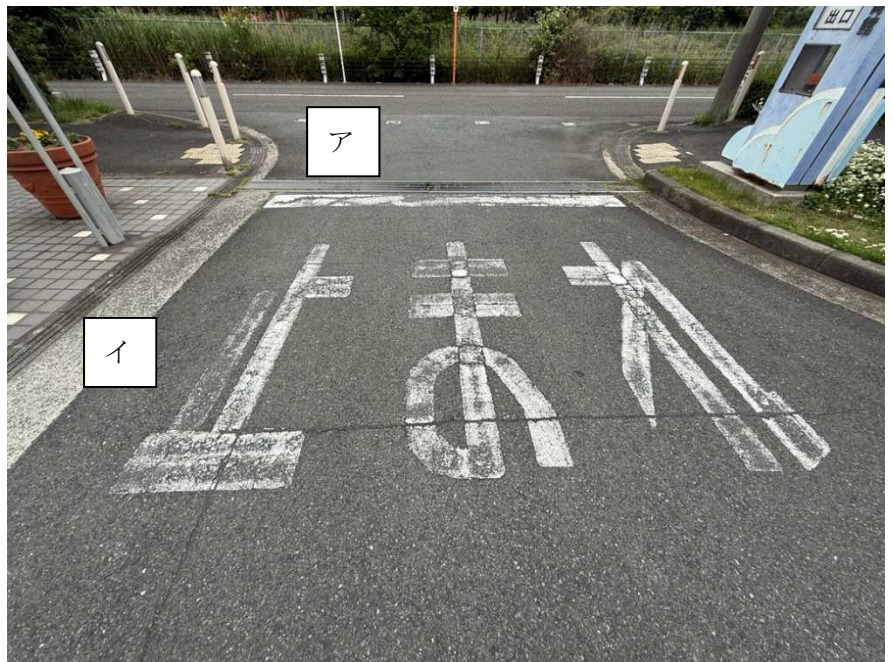

地下1階駐車場 看板⑪



地下1階駐車場 看板（別角度）


⑪

吊りサインの主に下部の防錆処理
及び同等色塗装




地下1階駐車場内、券売機付近の
塗装 例⑫

パーキングメーター付近の黄色及
びグレー部分の同等色塗装

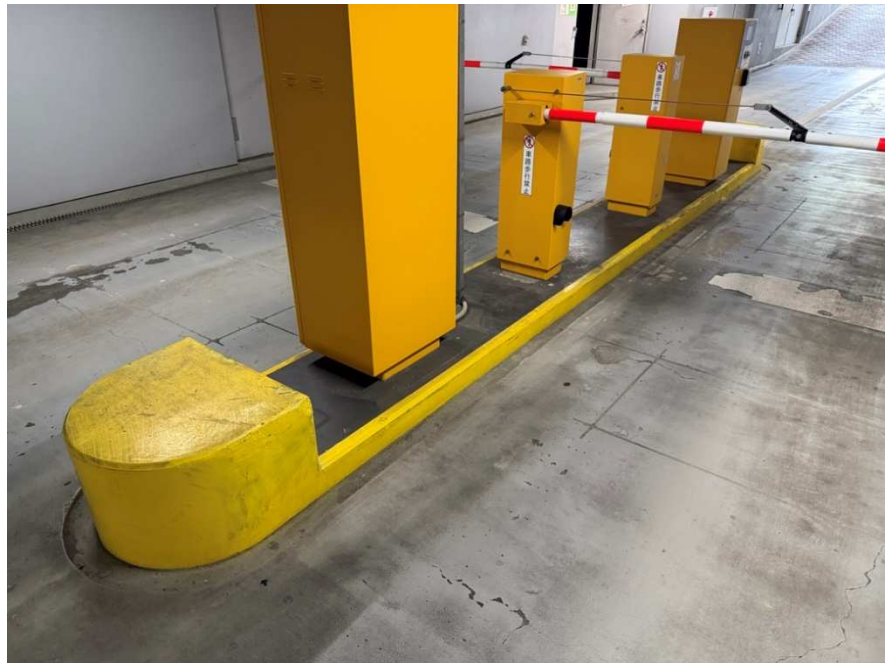

地下1階塗装 例⑬

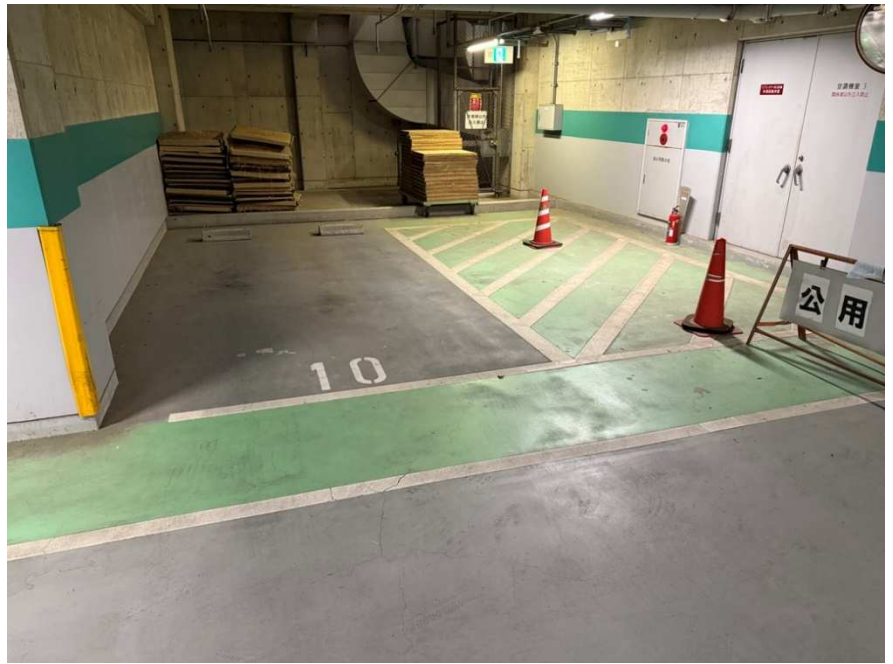

地下1階駐車場内の区画 例⑭

竣工図書と付番が異なっている。



地下1階駐車場内 劣化 例⑮

竣工図書にはない徐行の文字がある。

