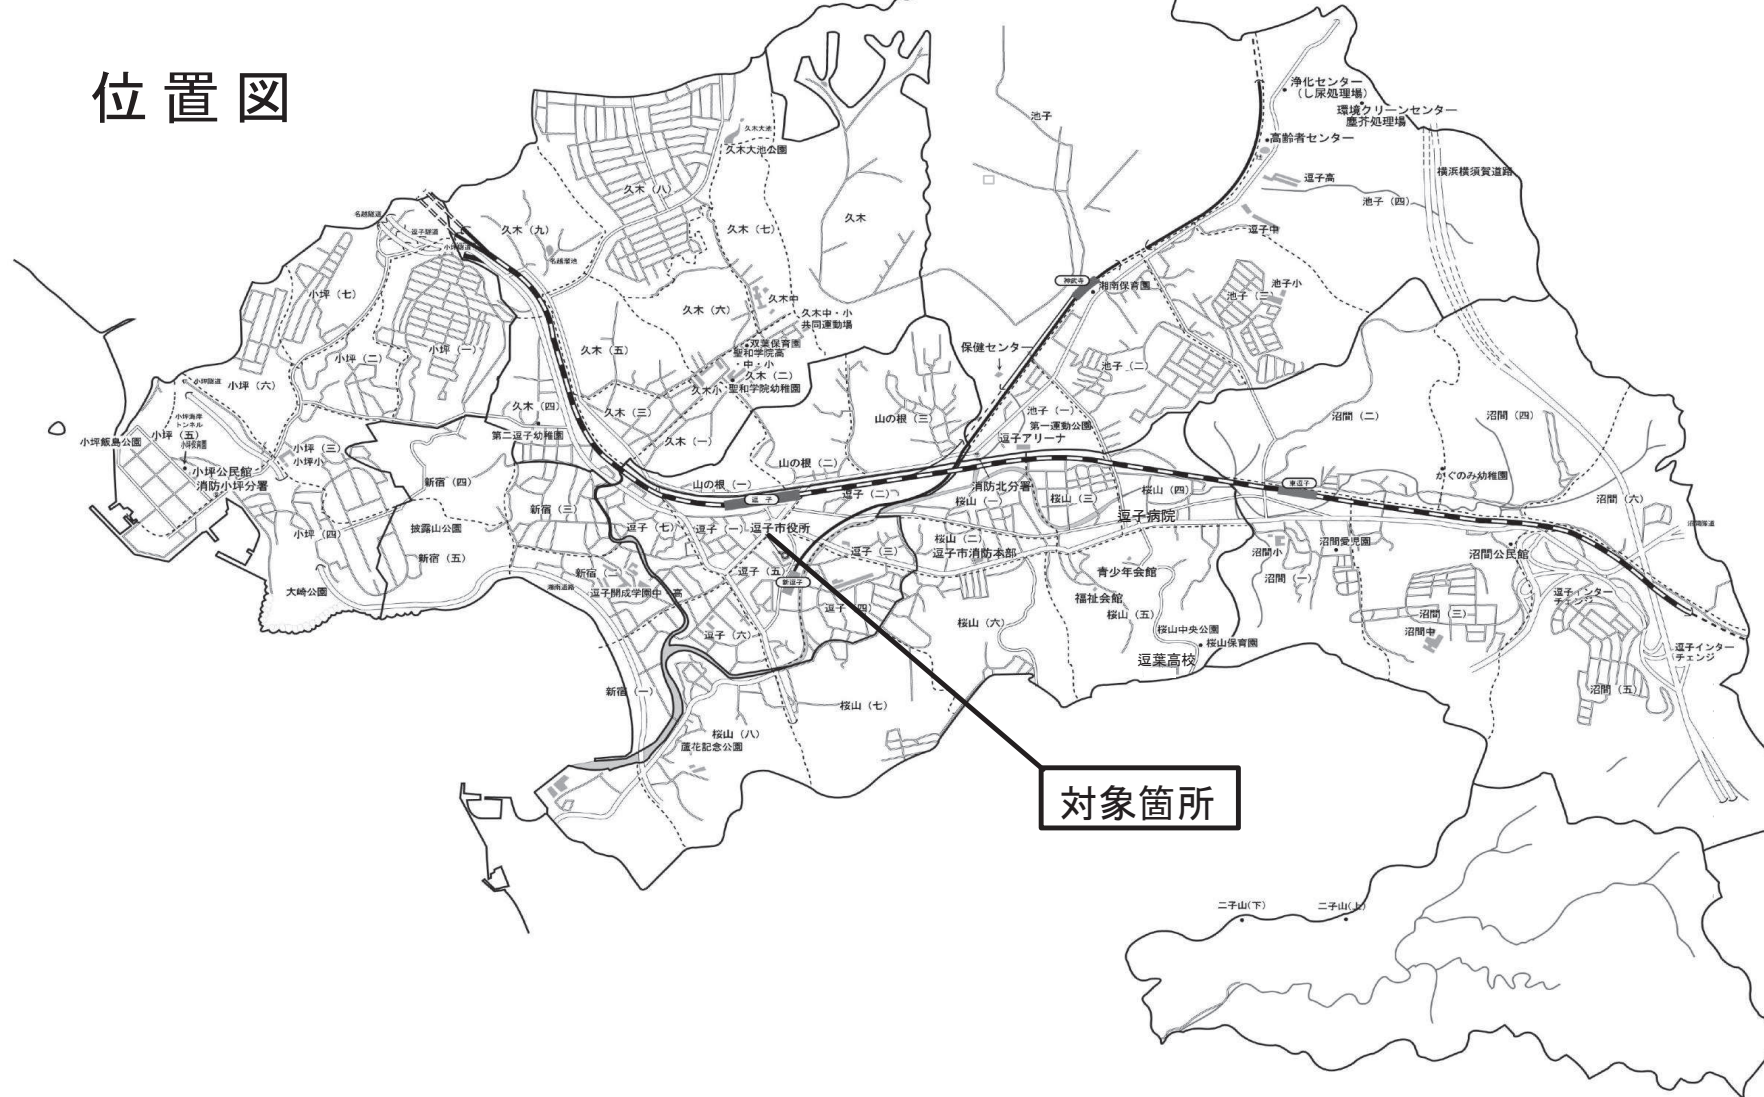
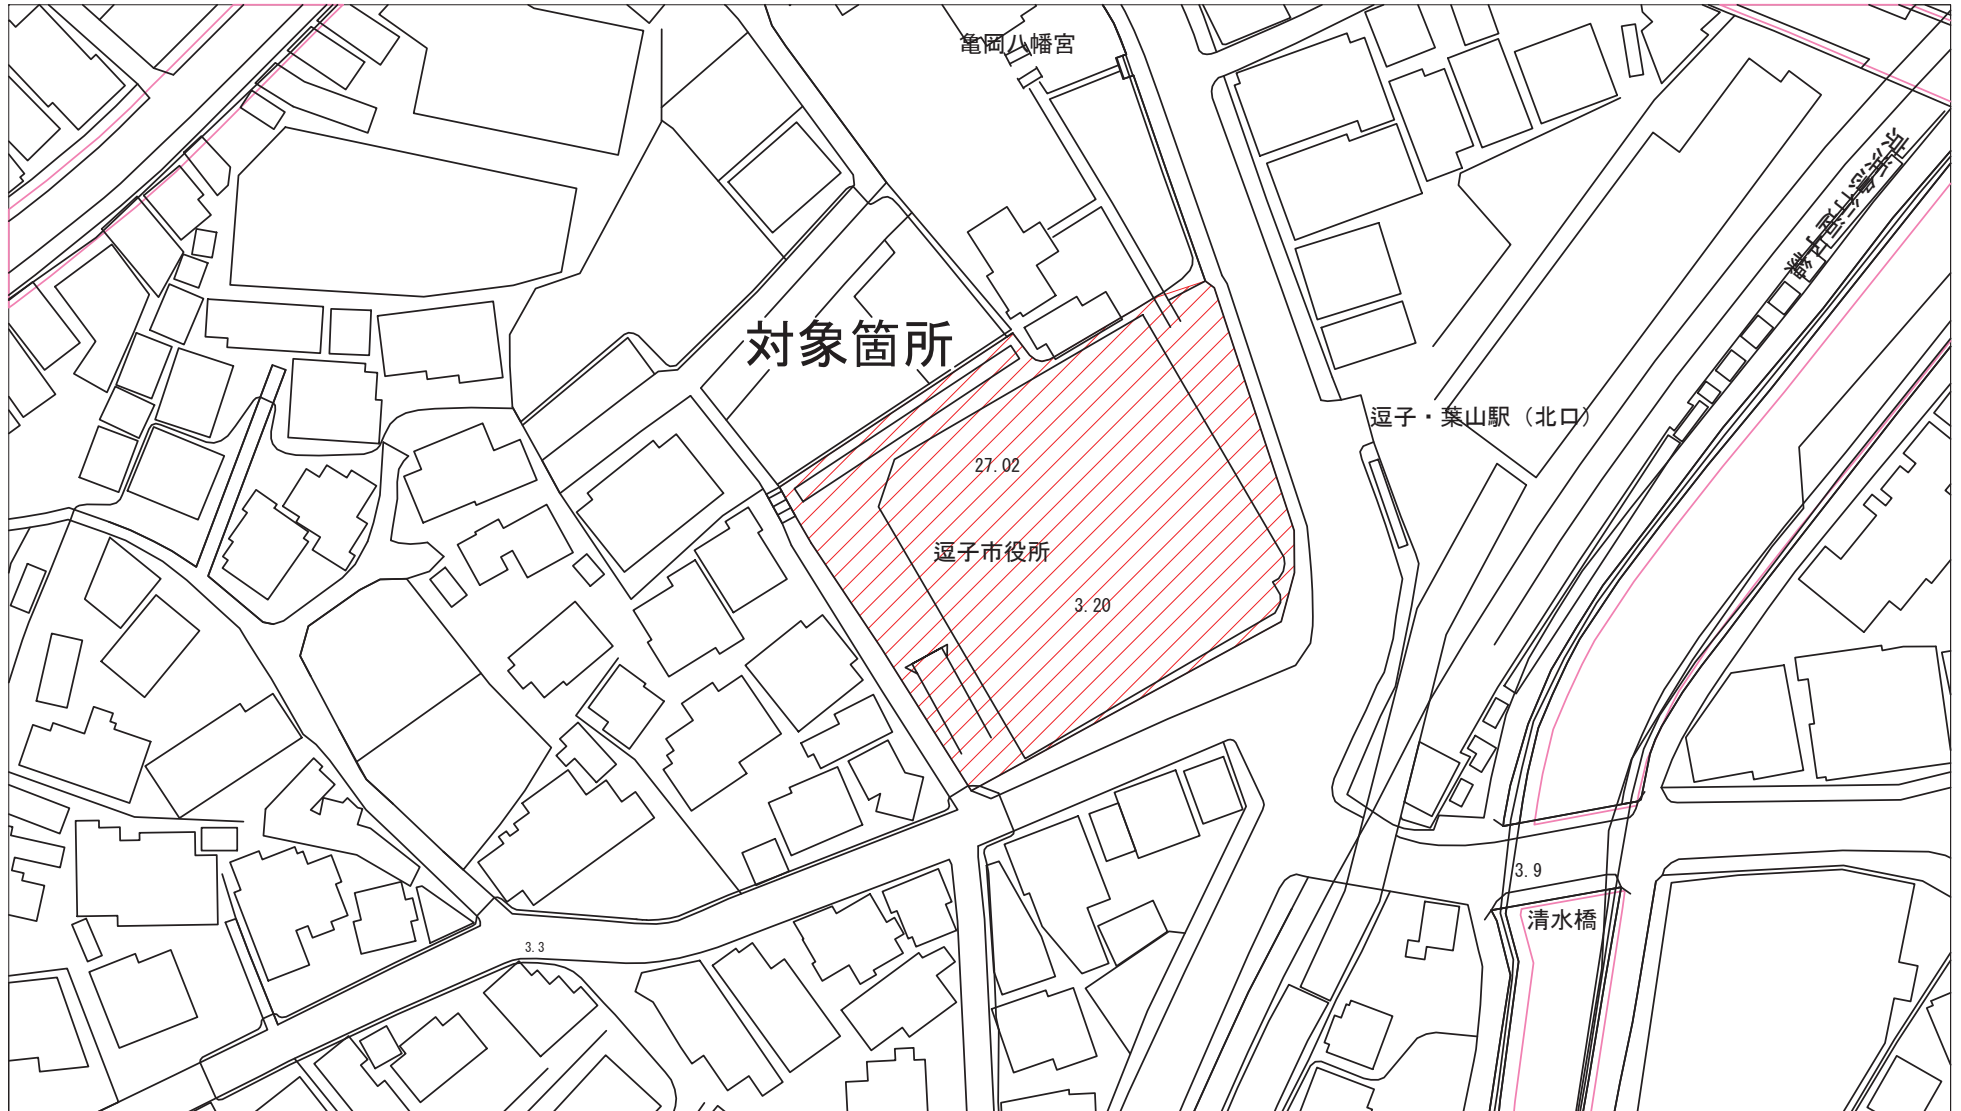
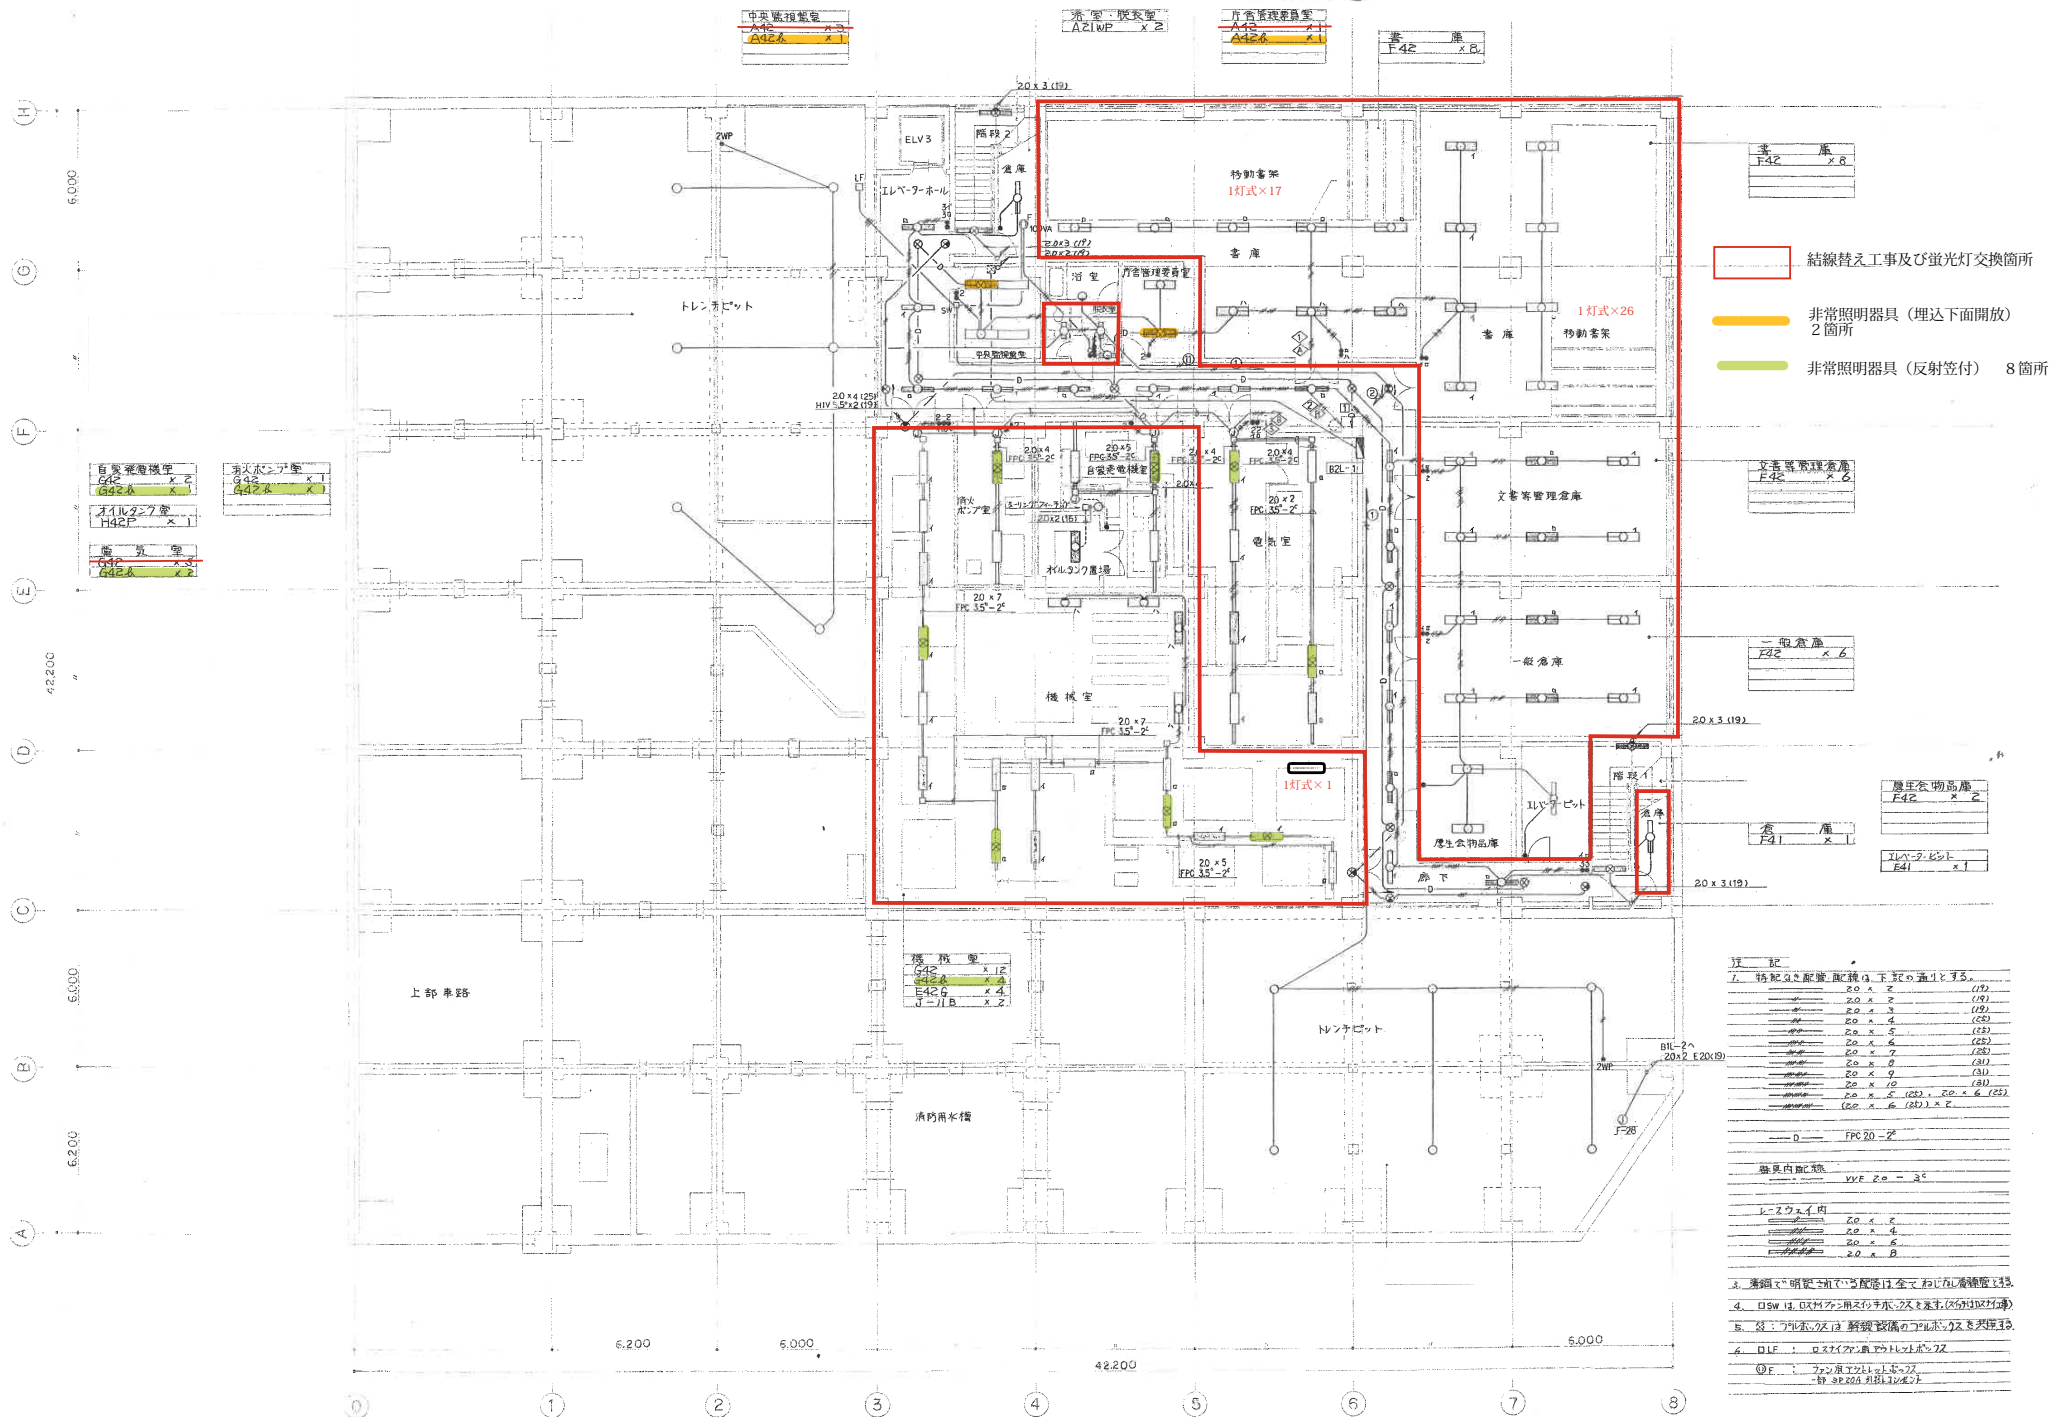



位置図



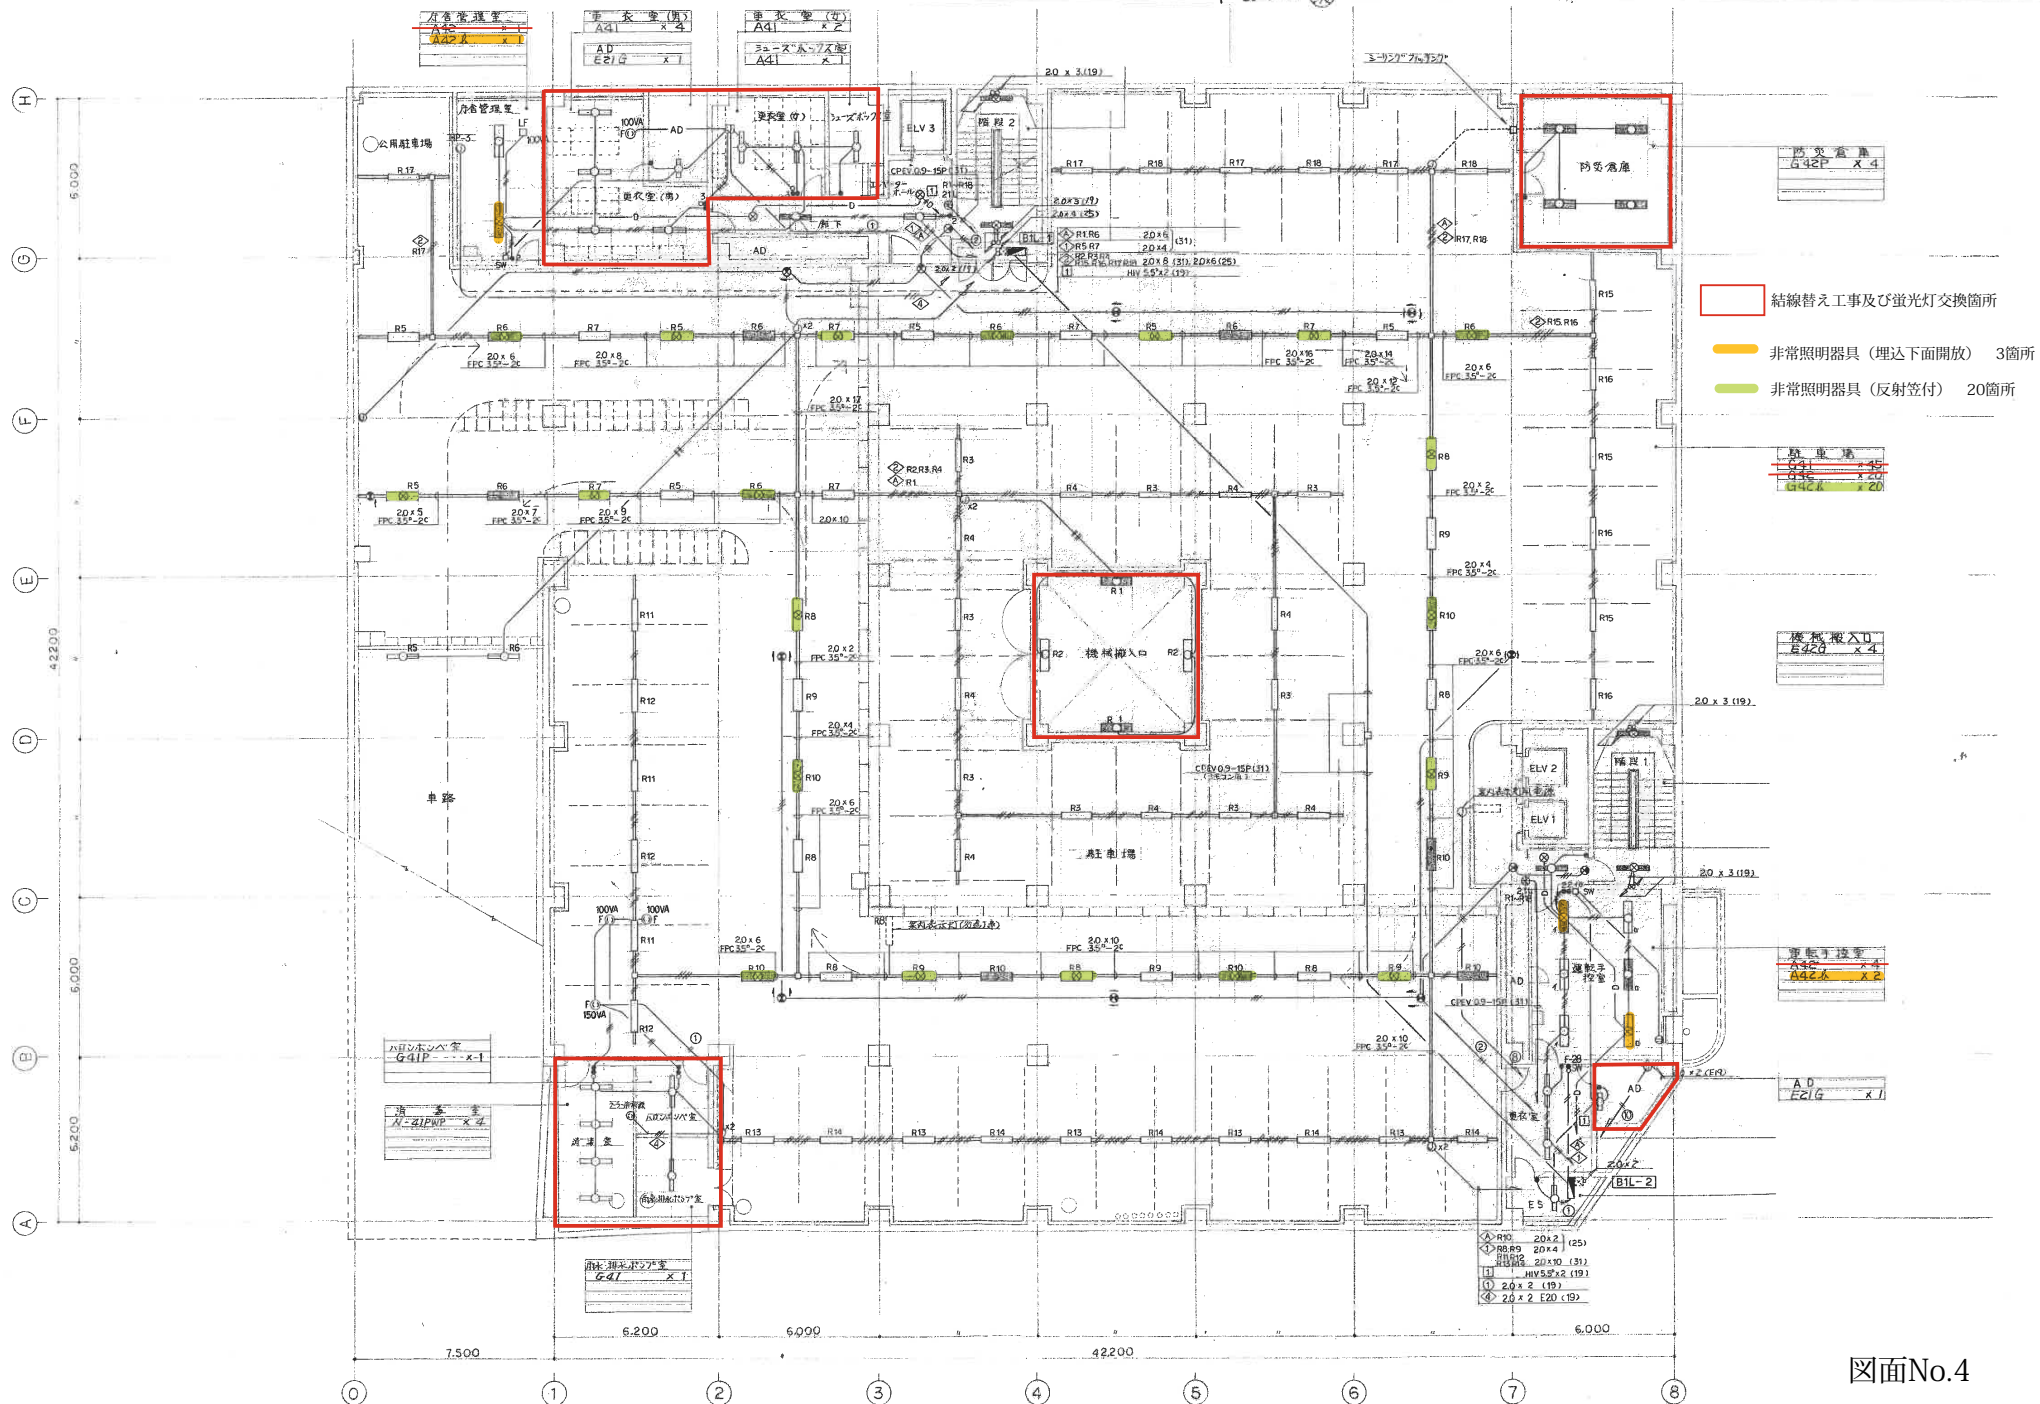平面図









竣工図

84-6-30

結線替え工事及び蛍光灯交換箇所

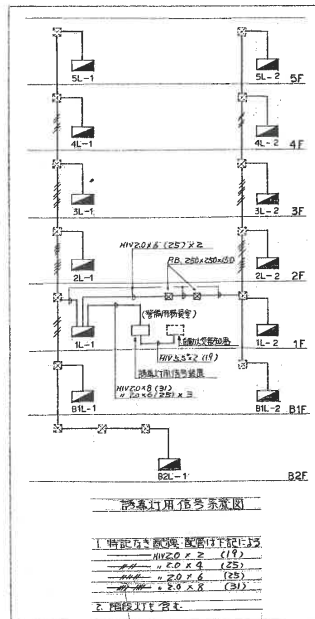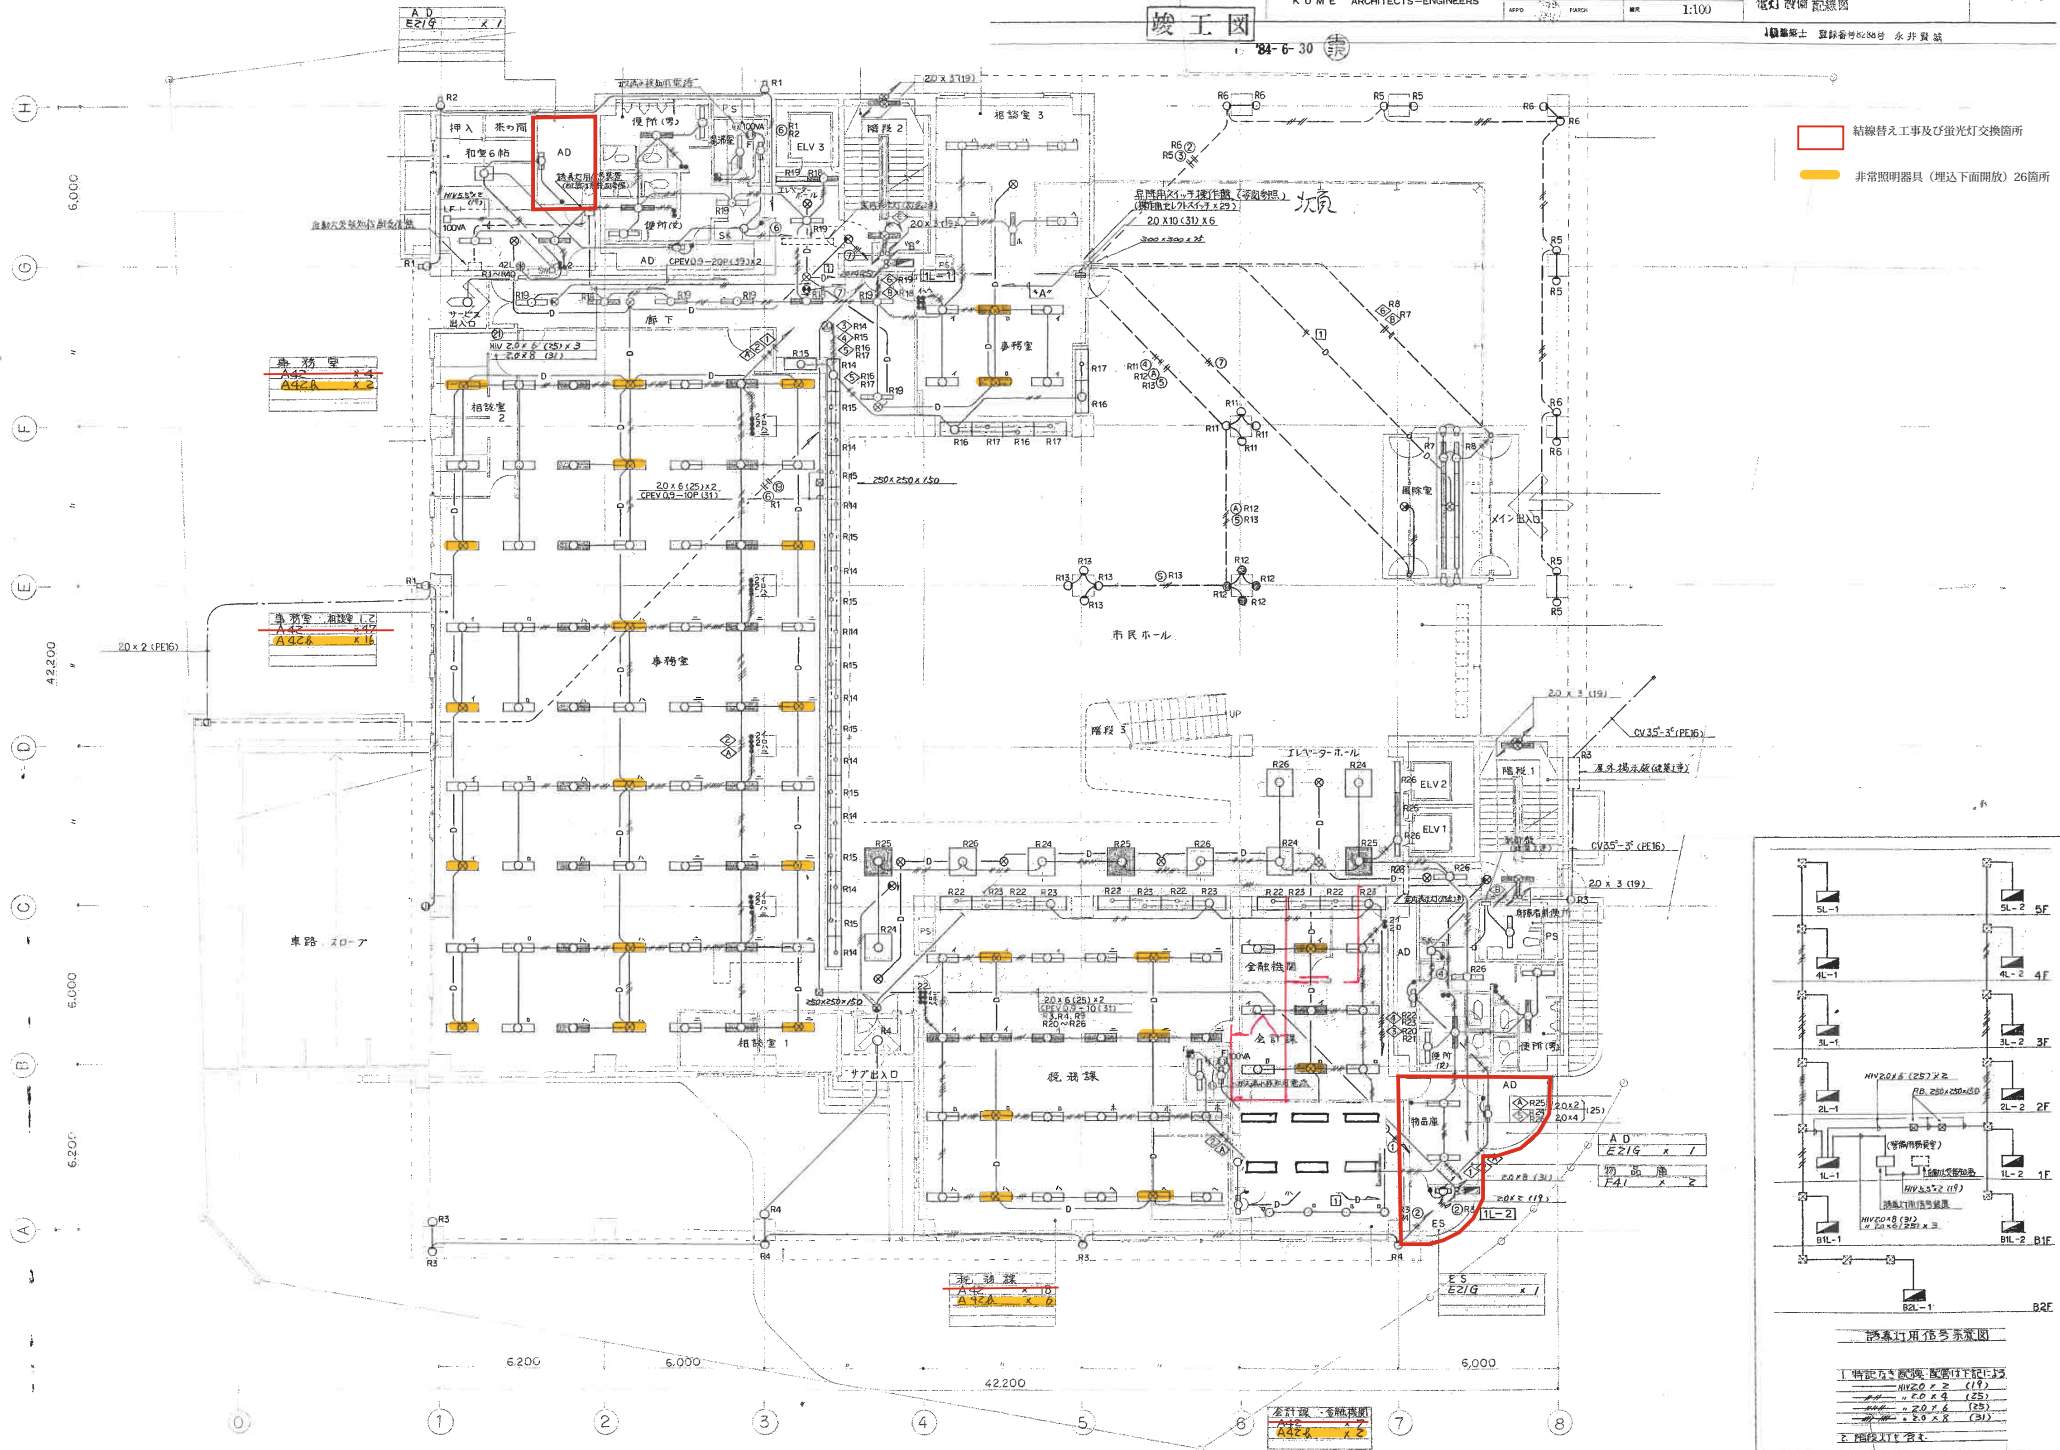非常照明器具(埋込下面開放)26箇所



図面No.5

'84-6-30 (續)

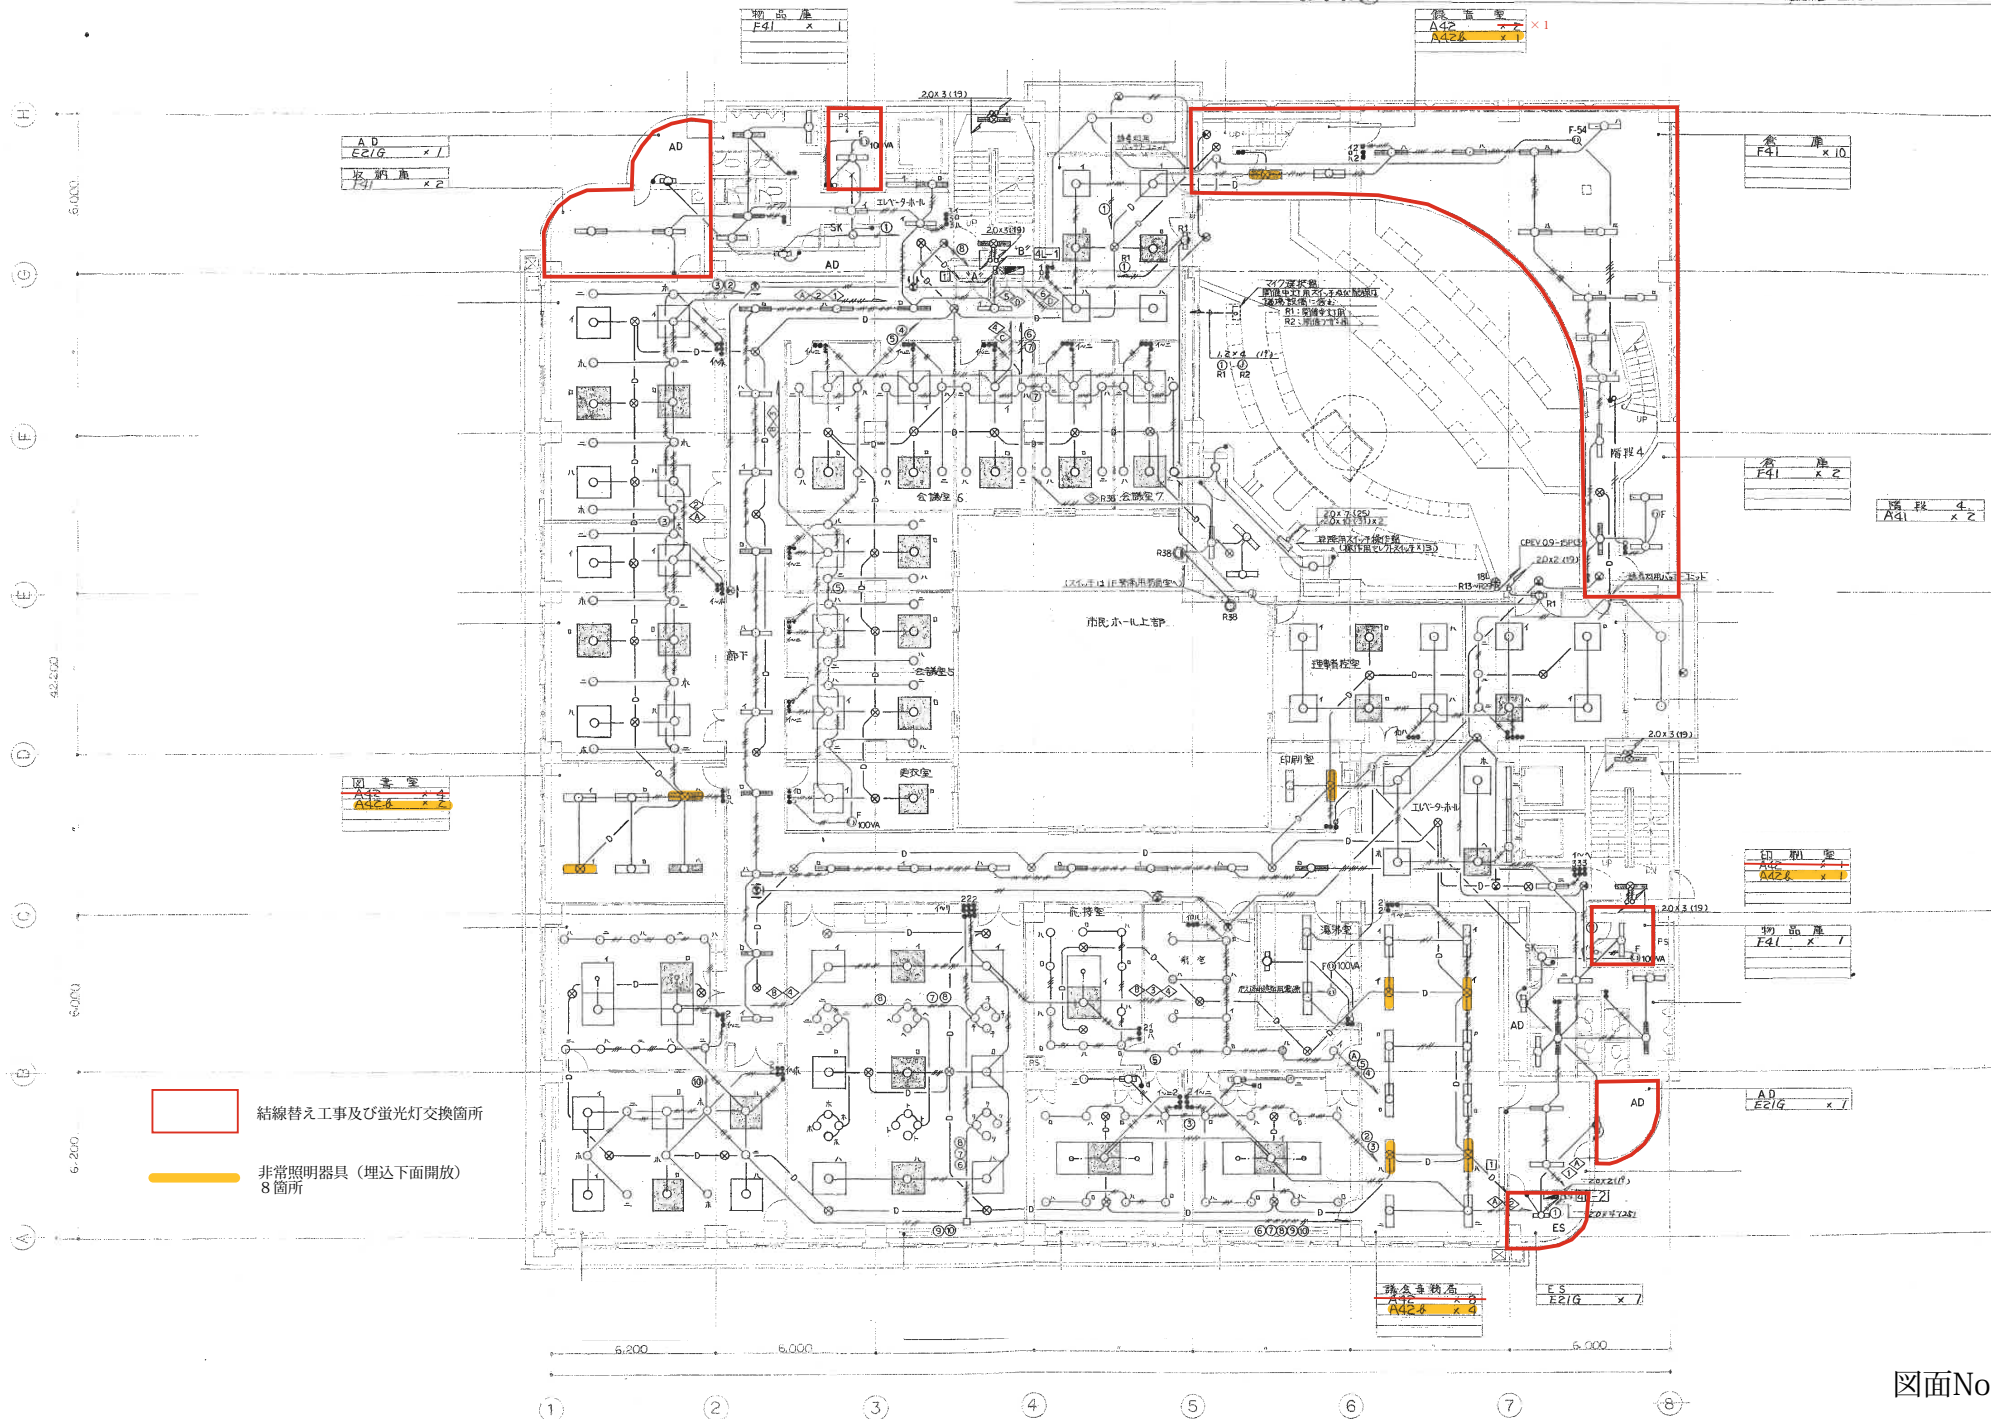



竣工図


84-6-30

1級建築士 登録番号 5088号 永井賢哉




結線替え工事及び蛍光灯交換箇所
非常照明器具 (埋込下面開放) 8箇所

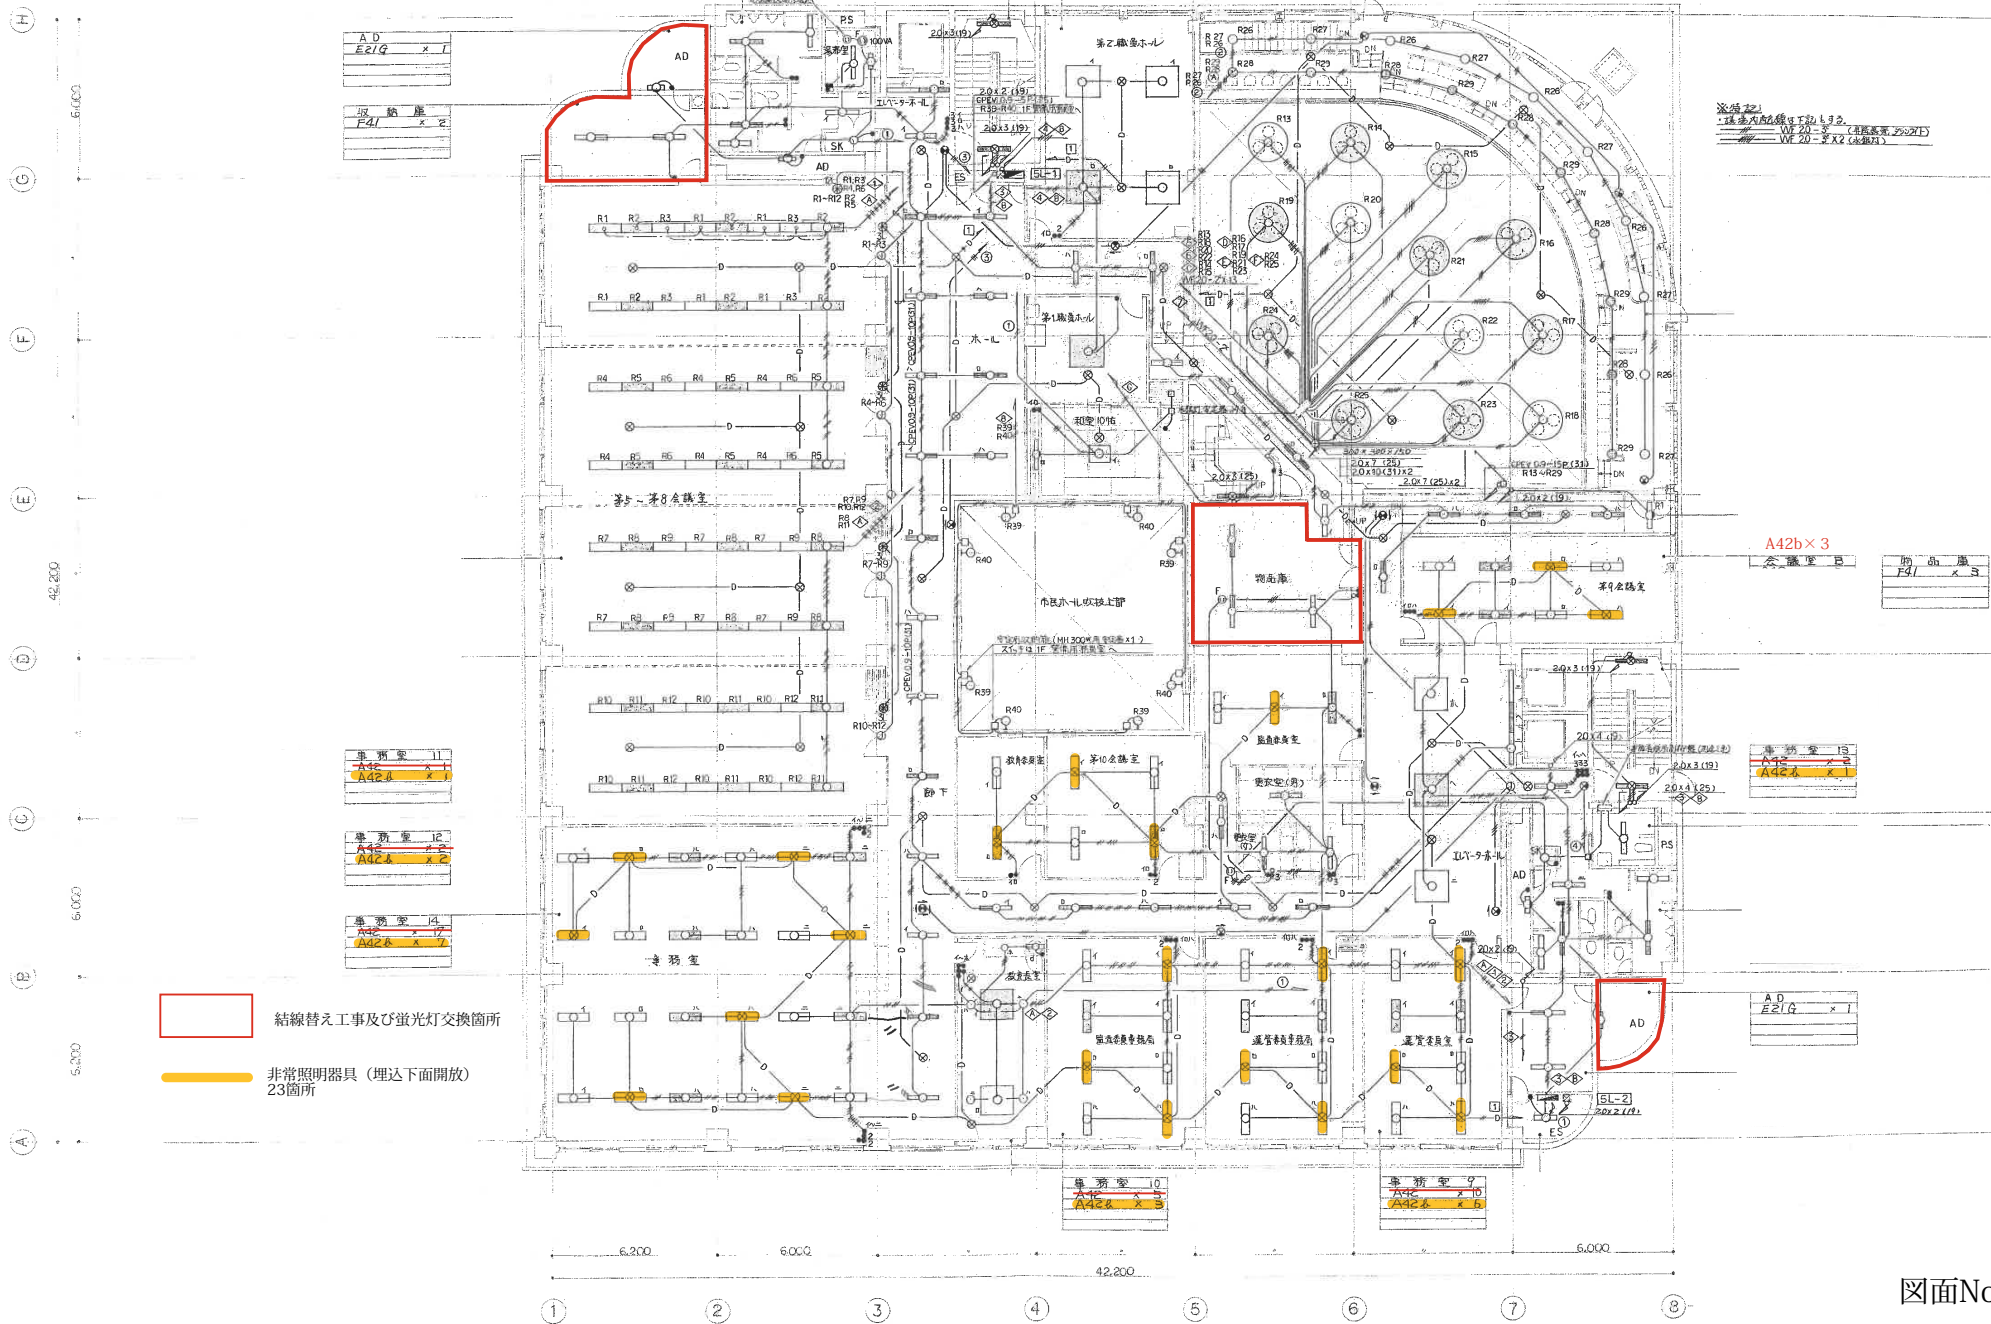84-0-30 (東)



竣工图

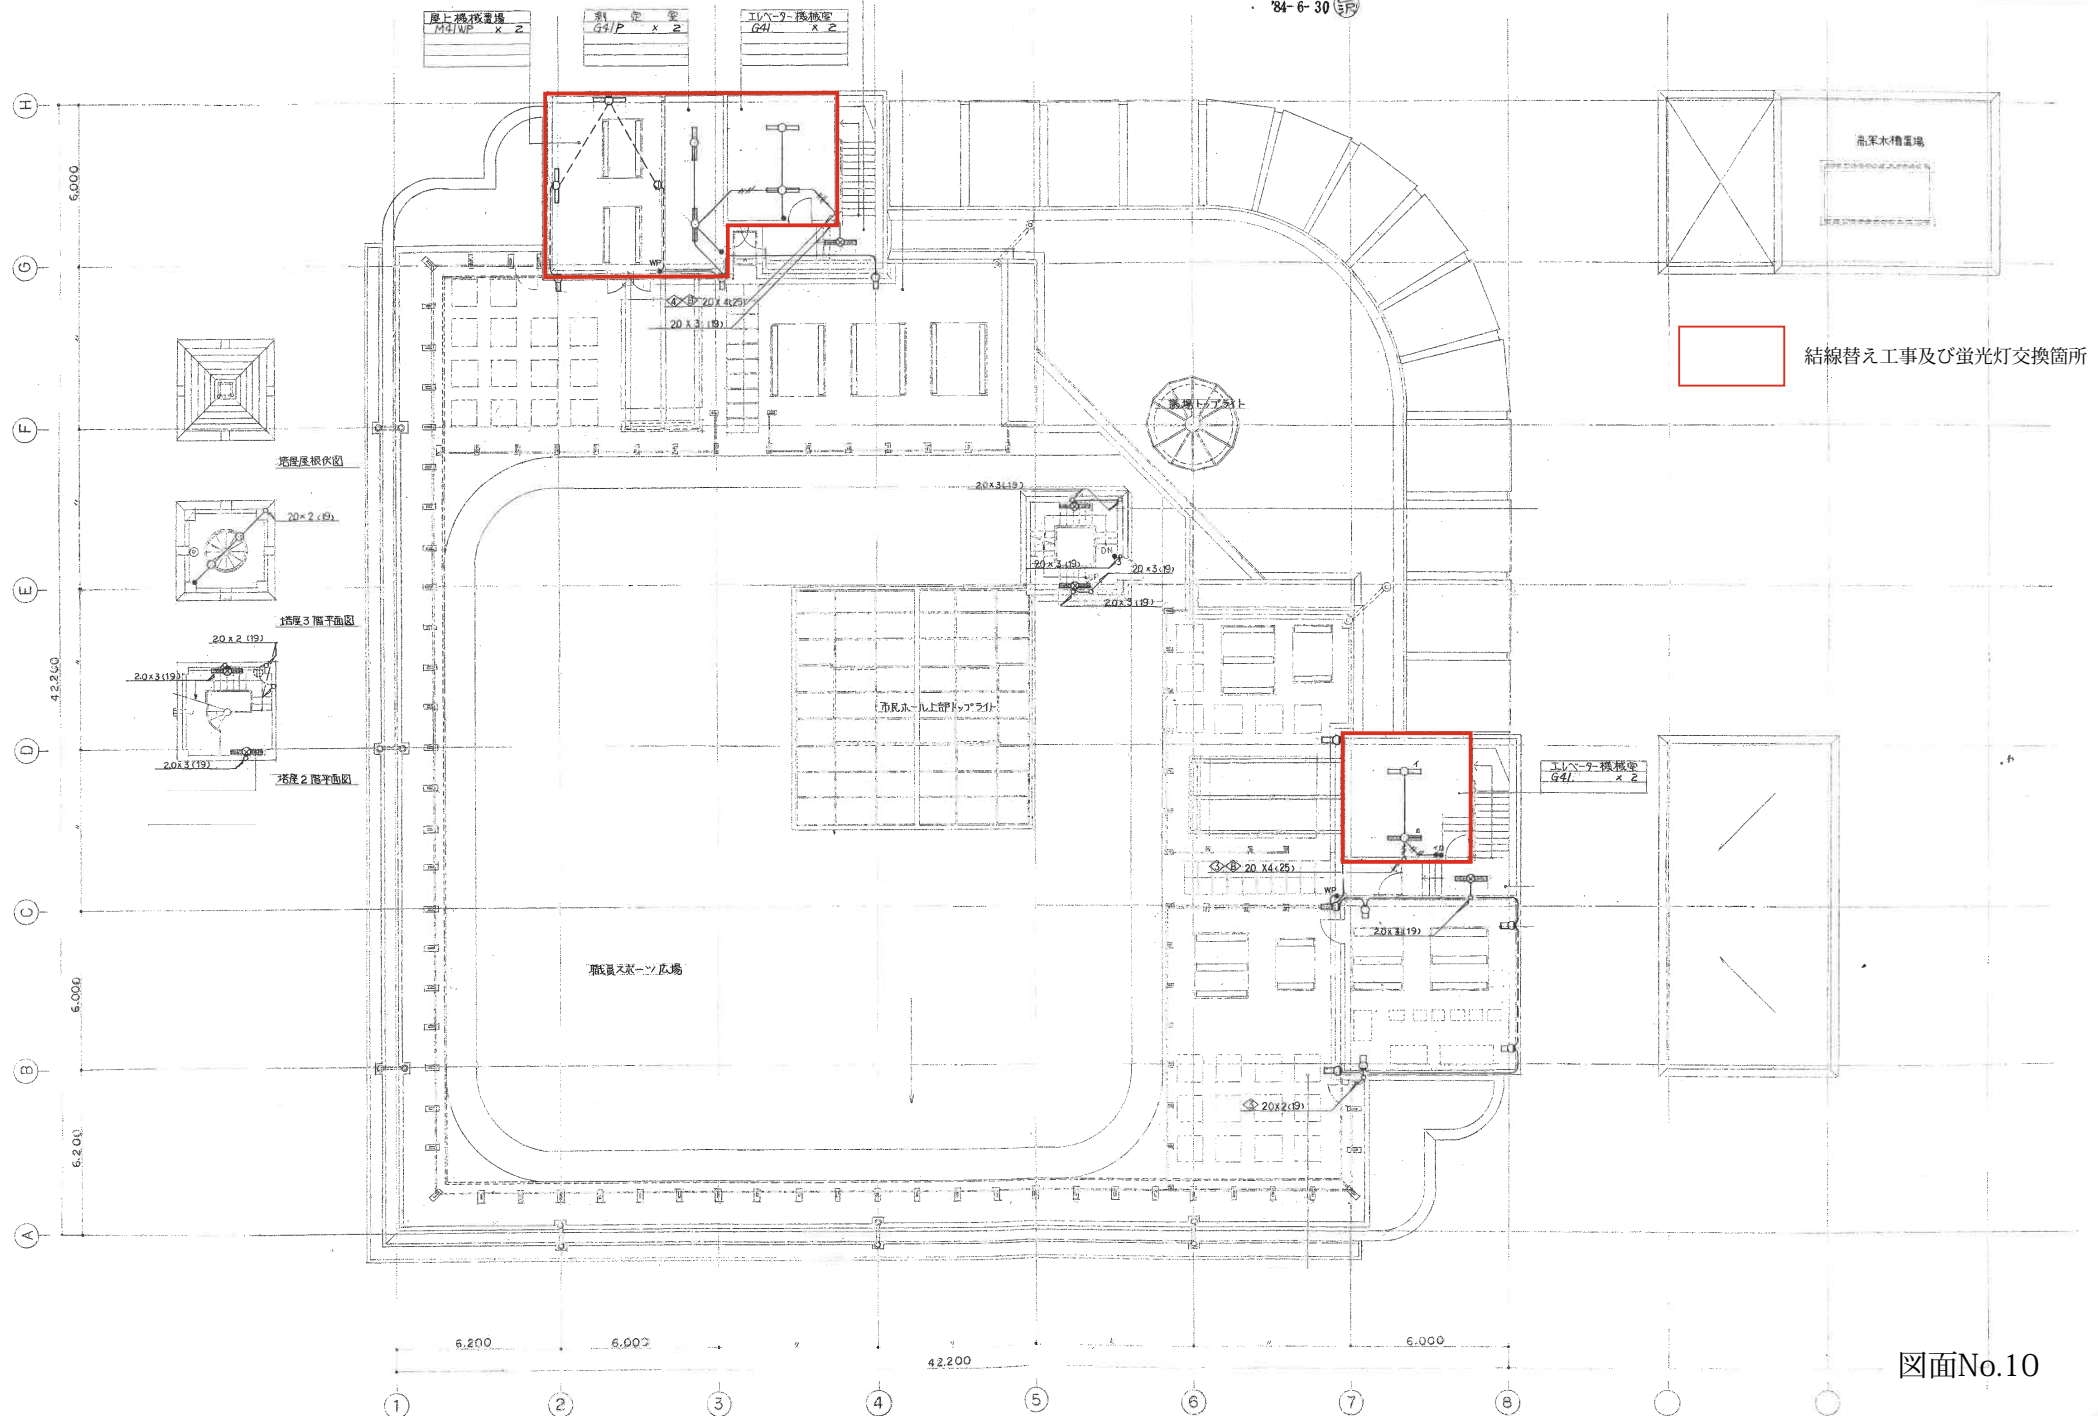'84-6-30 (三)



図面No.10

交換対象 非常照明器具


株式会社 久米建築事務所
KUME ARCHITECTS-ENGINEERS

DRAW 181186
CHECKED
APPD PASH

DATE '82-10-30
REVISION














照明器具図 1

電気83-51

竣工図

'84-6-30

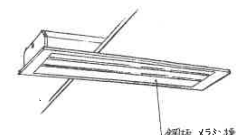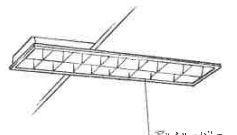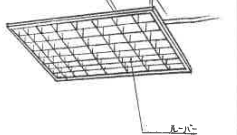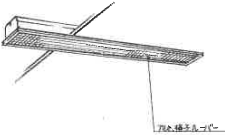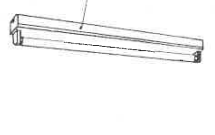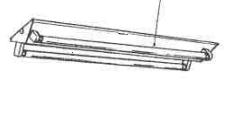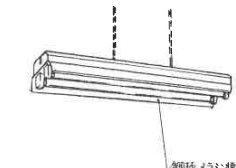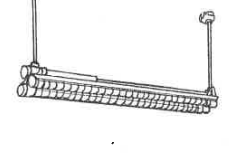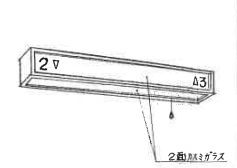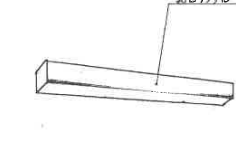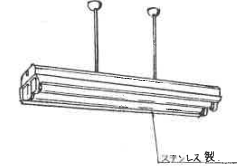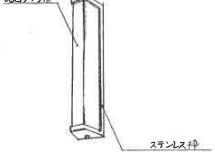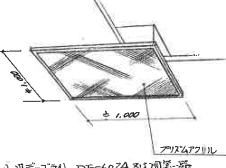1級建築士 登録番号5296号 永井賢誠

A A 21WP FL 20"×1 防炎型 埋込 A 41 " 40"×1 (ニール) A 42 " 40"×2 (ニール) A 42 f " 40"×2 (ニール) A 43 " 40"×3 (ニール)  全面板、メタリック付	B B 42 FL 40"×2 (両面照射型付) 埋込下面 B 48 " 40"×8 (ニール) メタリック付  メタリック付	C C 48 FL 40"×2 (両面照射型付) 埋込下面 メタリック付  メタリック付	D D 41 FL 40"×1 埋込 メタリック付  メタリック付	E E 42G FL 40"×2 E 21G " 20"×1 E 41 " 40"×1 E 21 " 20"×1 トラフ  全面板、メタリック付	F F 41 FL 40"×1 F 42 " 40"×2 F 41B " 40"×1 (両面照射型付) V型  全面板、メタリック付

(注記)

- けい光灯 20"は100V高力率クロースタート方式、15"以下は100V高力率クロースタート方式とする。
- けい光灯 40"は200V高力率クロースタート方式とし、2灯用はシーケンスタイプとする。
- けい光灯 40"の安定器は省電力型とする。なお、けい光灯 20"以上は省電力型を使用する。
- 以上色はすべて指定色とする。
- 器具型番末尾の各記号(下記の内容)を示す。
 B 電流別原形 非常照明器具 (ニール組込)
 P 内蔵型 (インバータ内蔵)
 G ハンダ付型
 WP 防水型