


竣工図

2016.6.30

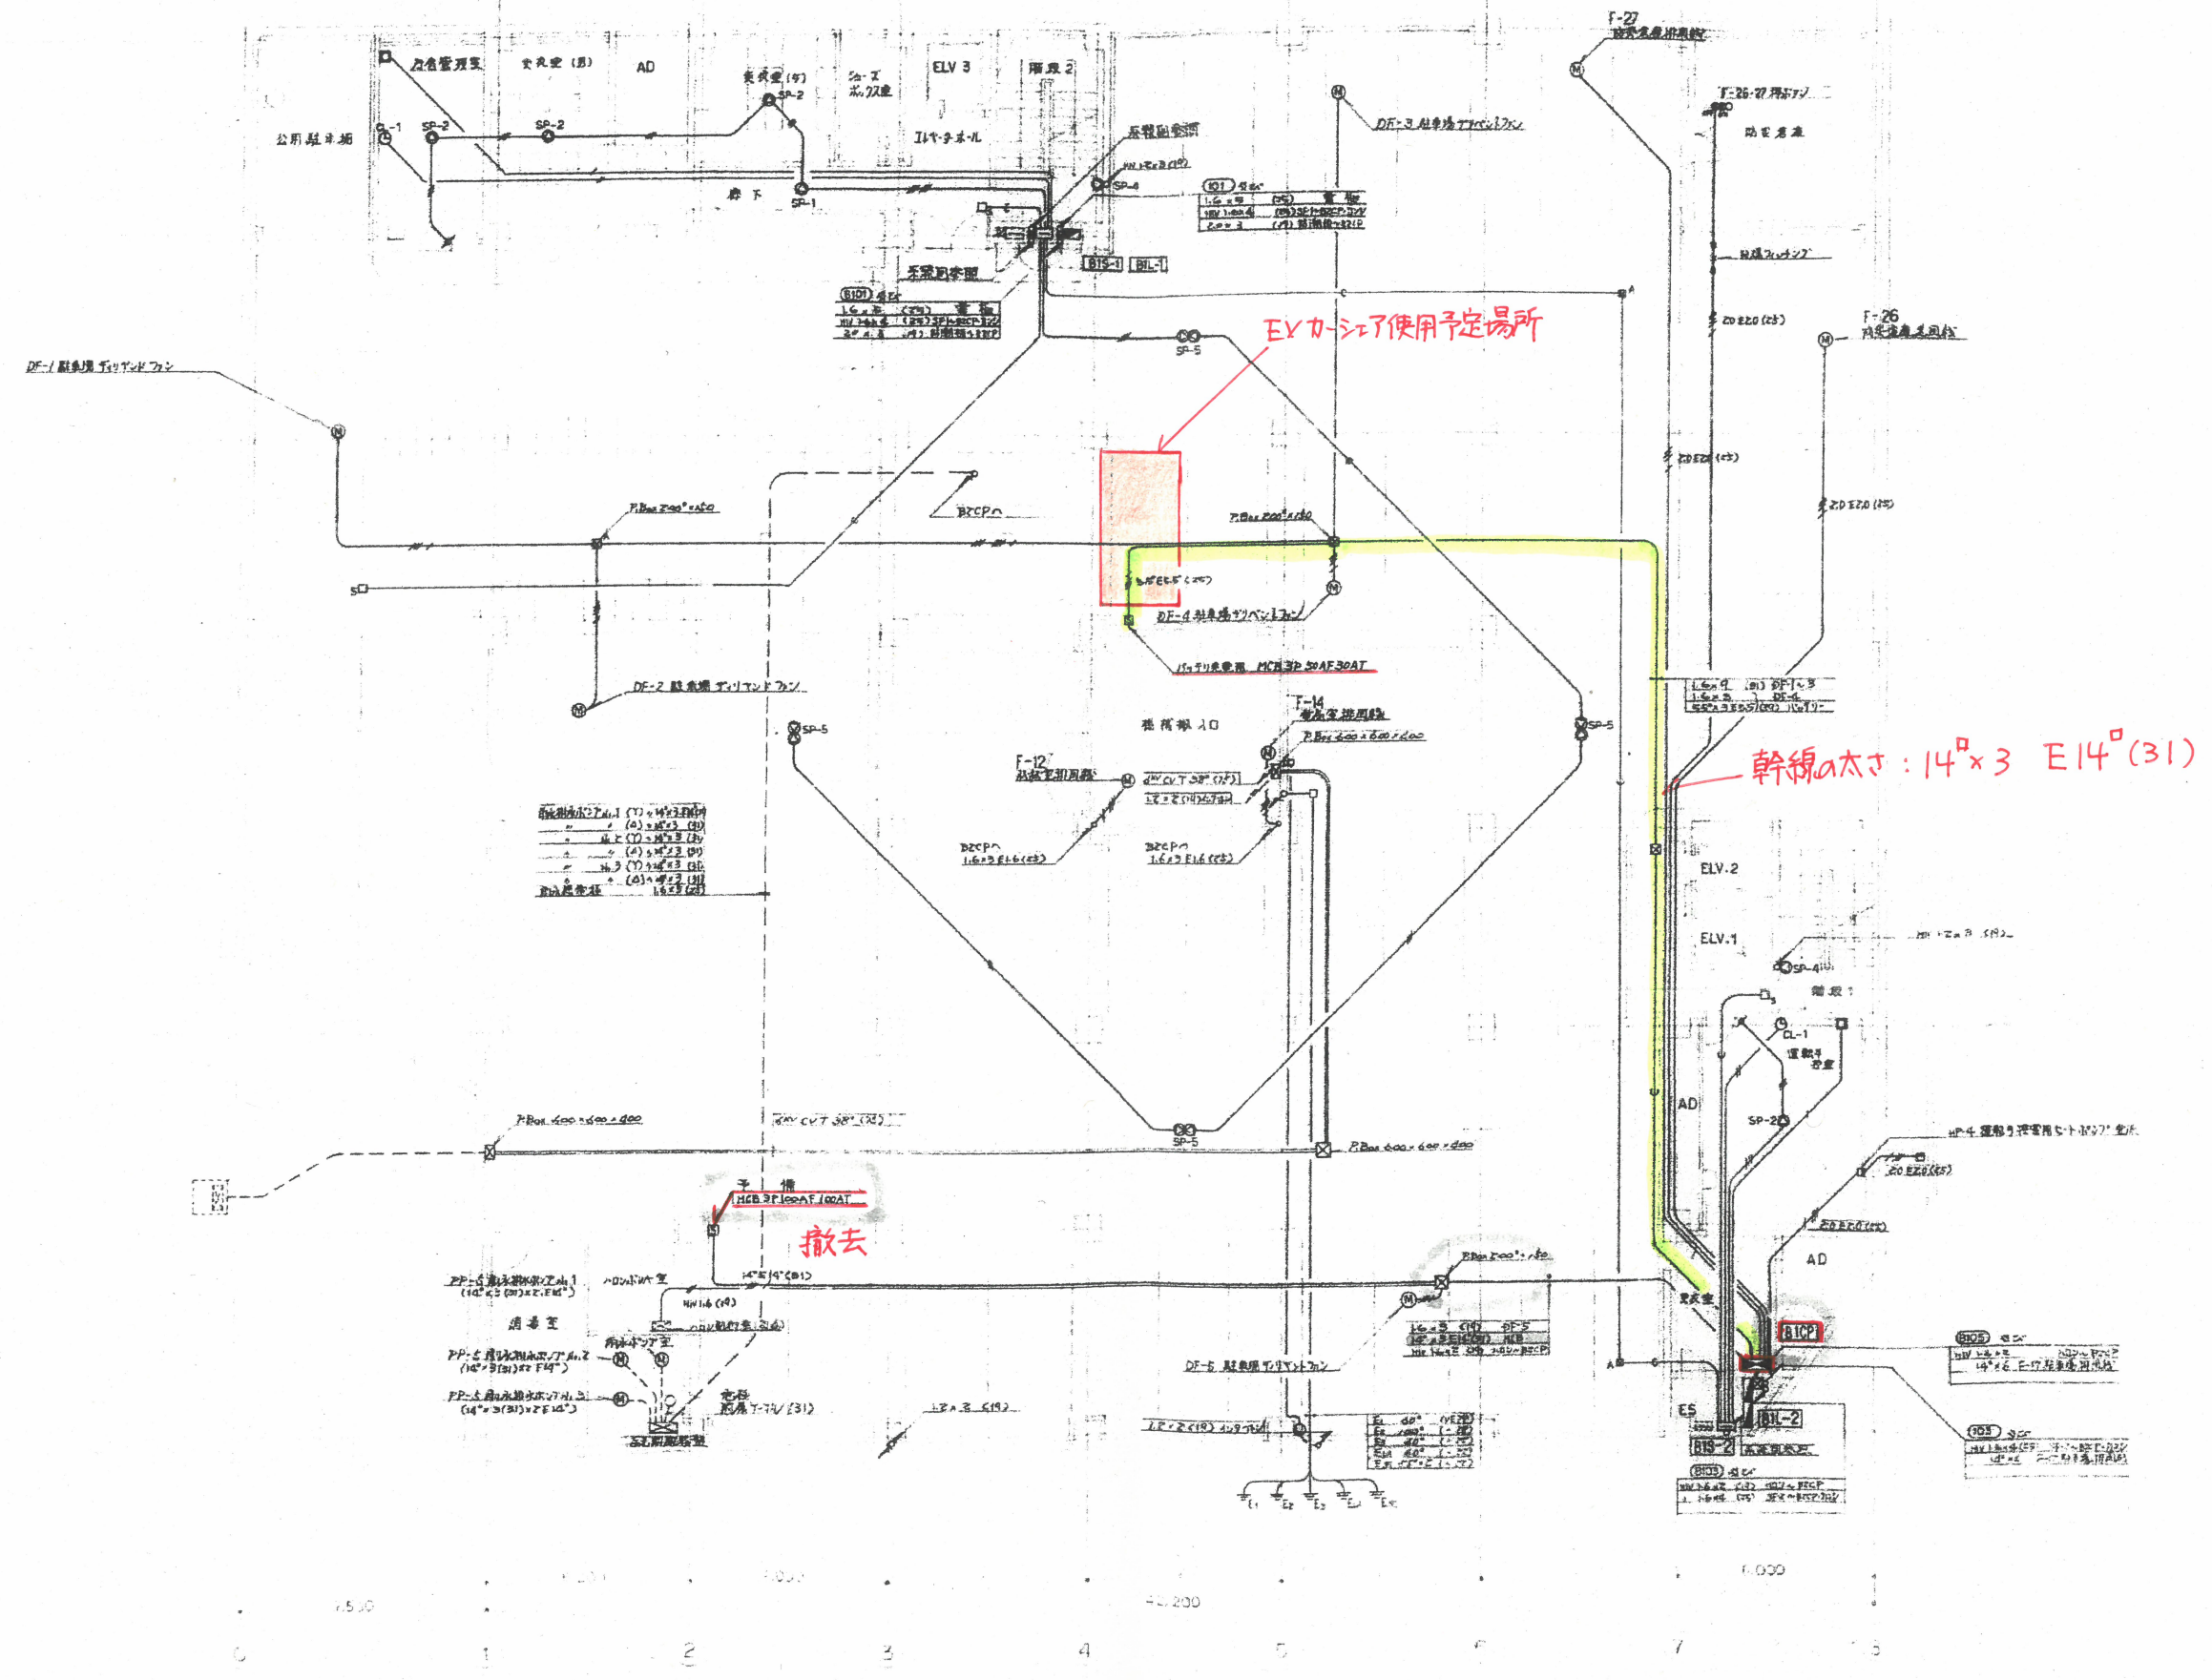

EVカーシェア使用予定場所

幹線の太さ: 14x3 E14(31)

撤去