




竣工図


1984-6-30

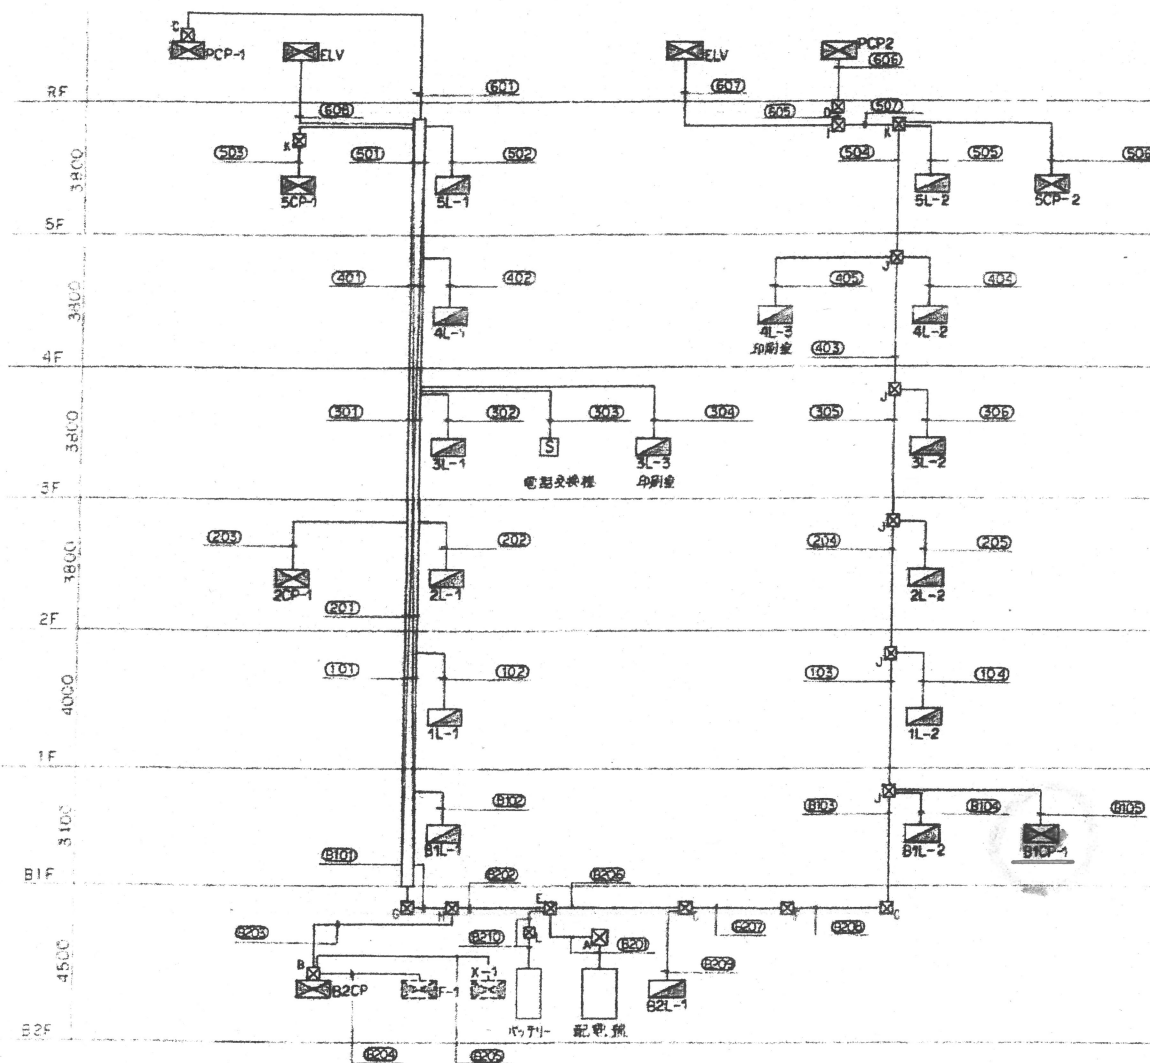

幹線設備系統図

注記
1 アルホックの大きさ以下記の比寸す。(単位mm)

A	600	×	600	×	6900
B	3600	×	1000	×	600
C	2500	×	700	×	600
D	2300	×	600	×	500
E	1500	×	1000	×	1000
F	1000	×	1000	×	1000
G	1000	×	1000	×	800
H	1000	×	1000	×	600
I	700	×	600	×	800
J	700	×	700	×	600
K	600	×	600	×	500
L	600	×	600	×	300

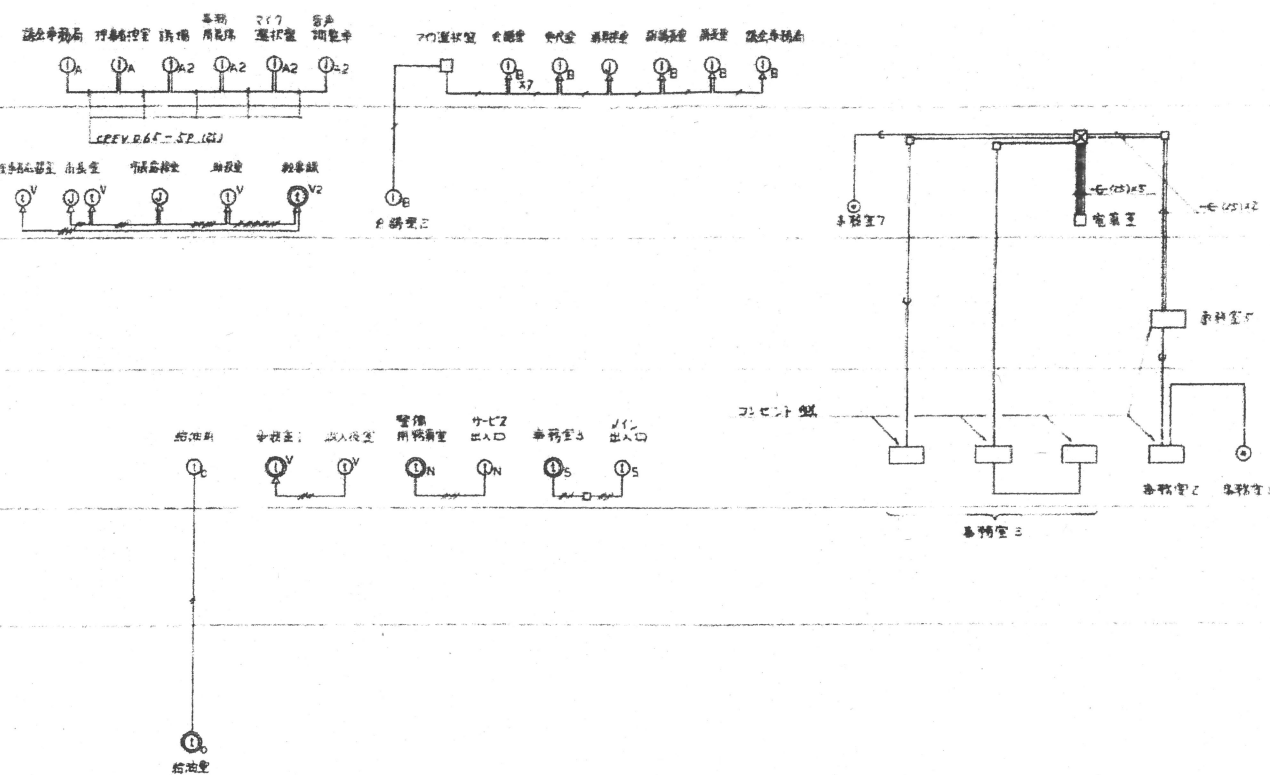

インターホン設備系統図

注記
1 特記なき配管配線は下記に詳す

—	CPEV 0.65'-ISP (25)
—	1V 1.2 × 2 (19)
—	1V 1.2 × 4 (19)
—	1V 1.2 × 8 (19)
—	1V 1.2 × 12 (19)

コンピュータ用配管設備系統図

注記
1 特記なき配管配線は下記に詳す

—	(19)
—	(25)